




ANSICHT SÜD-OST

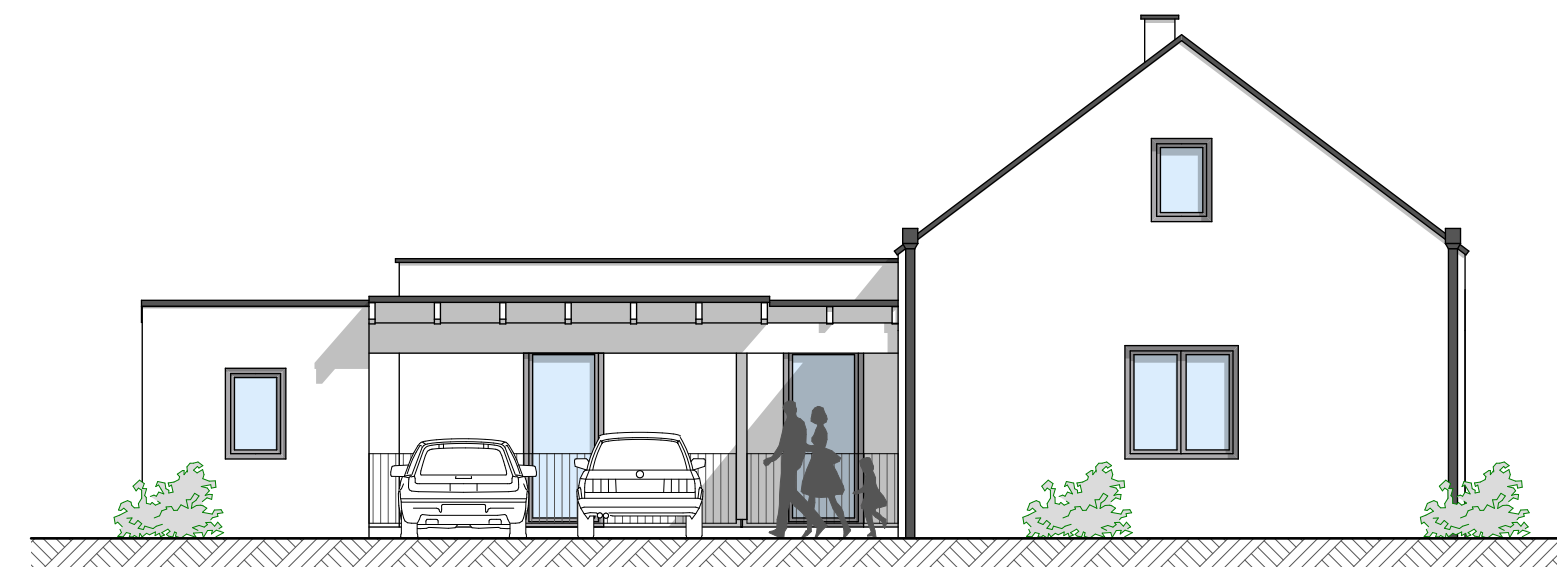


ANSICHT NORD-OST

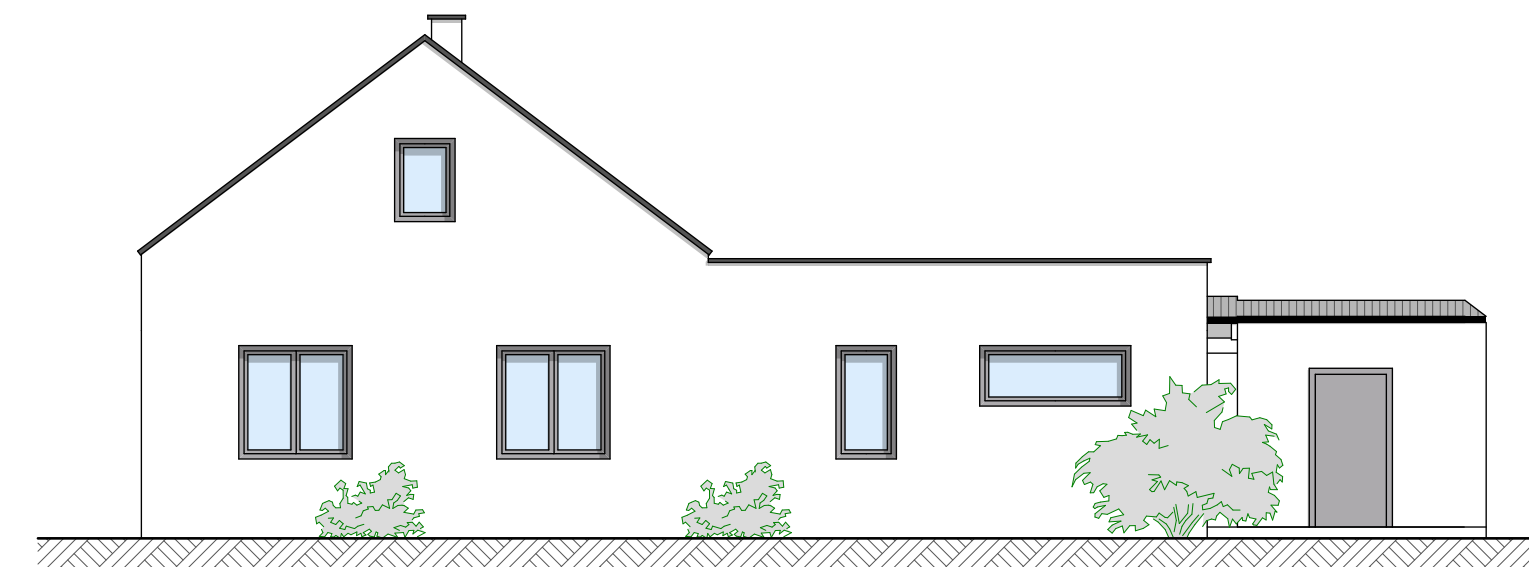


ANSICHT SÜD-WEST

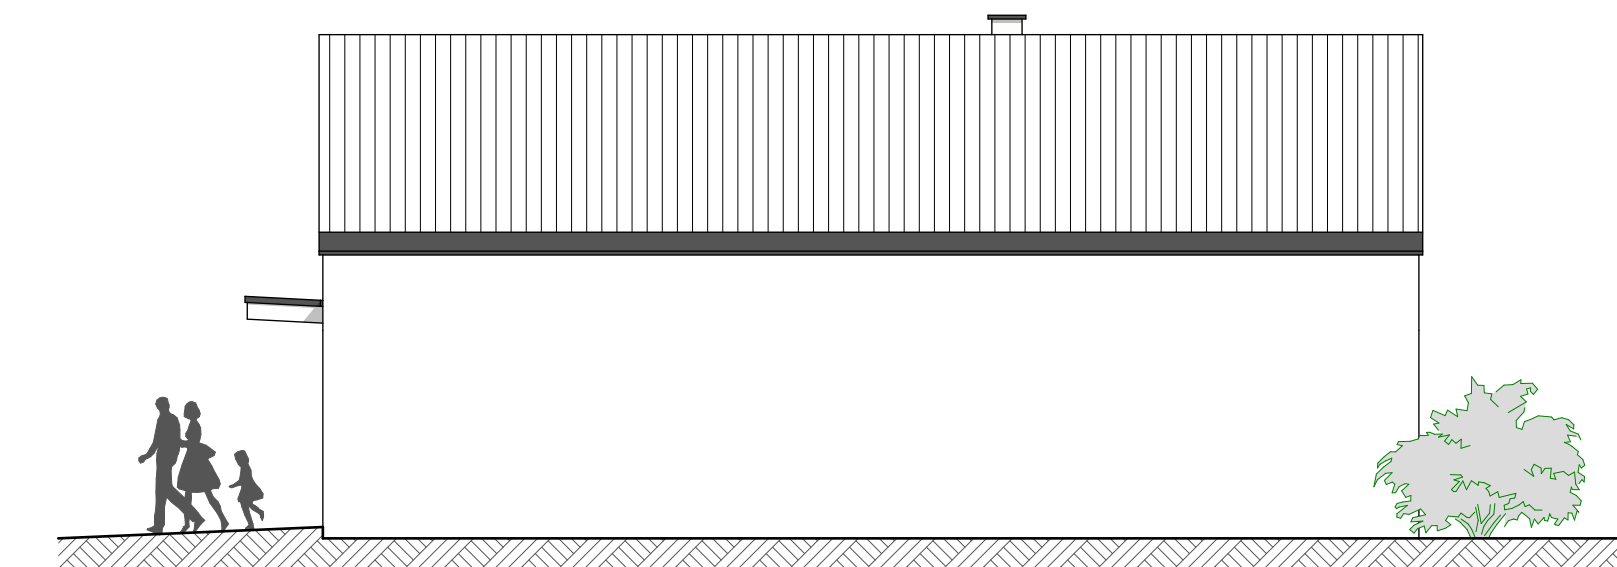


ANSICHT NORD-WEST

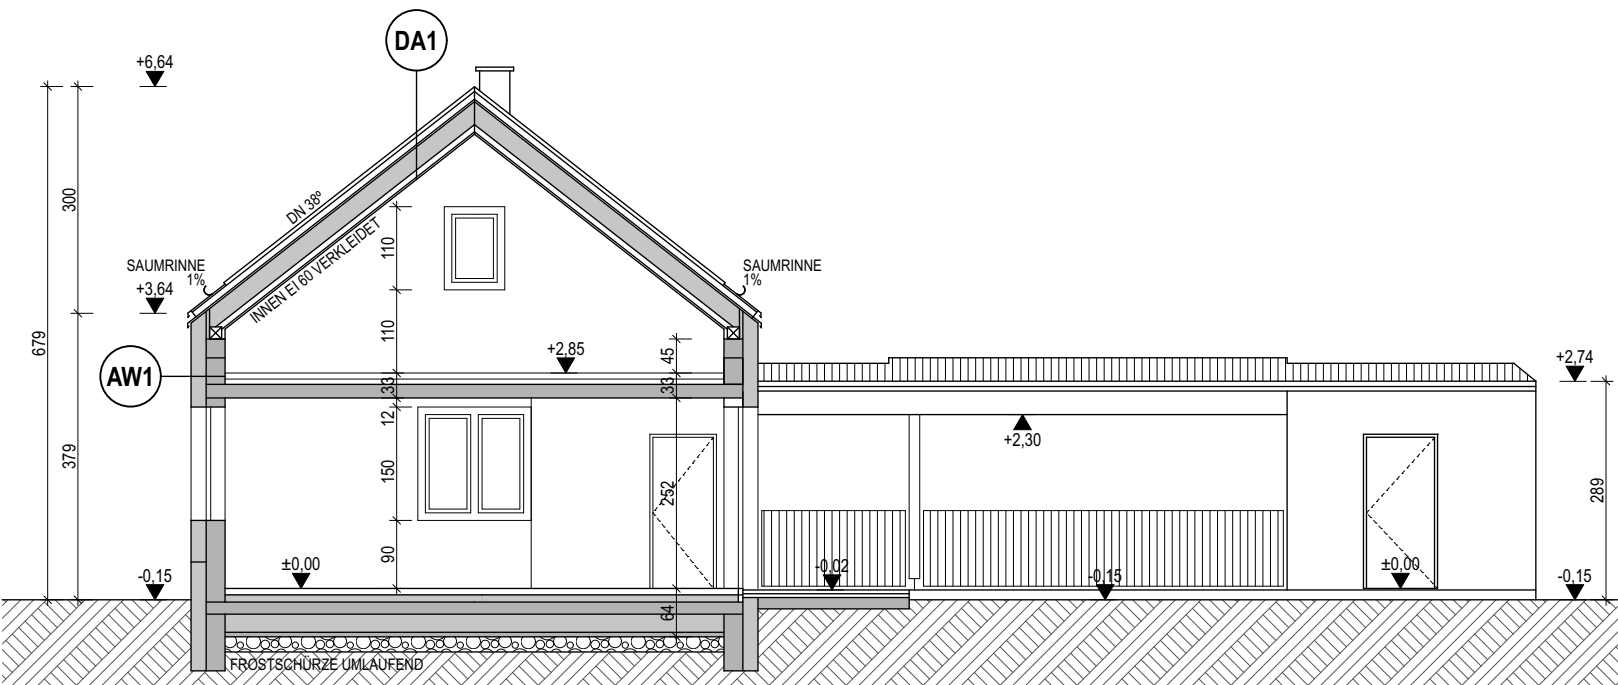

SCHNITT 3-3

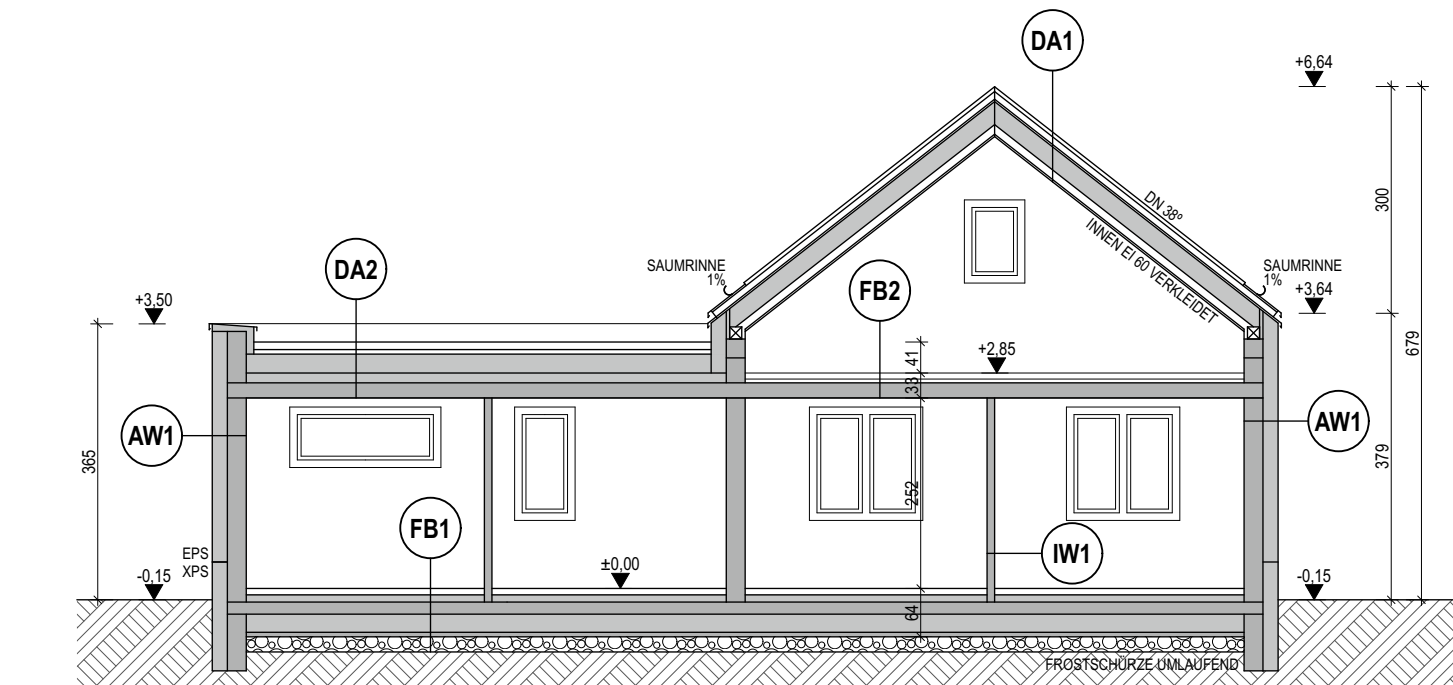


SCHNITT 2-2

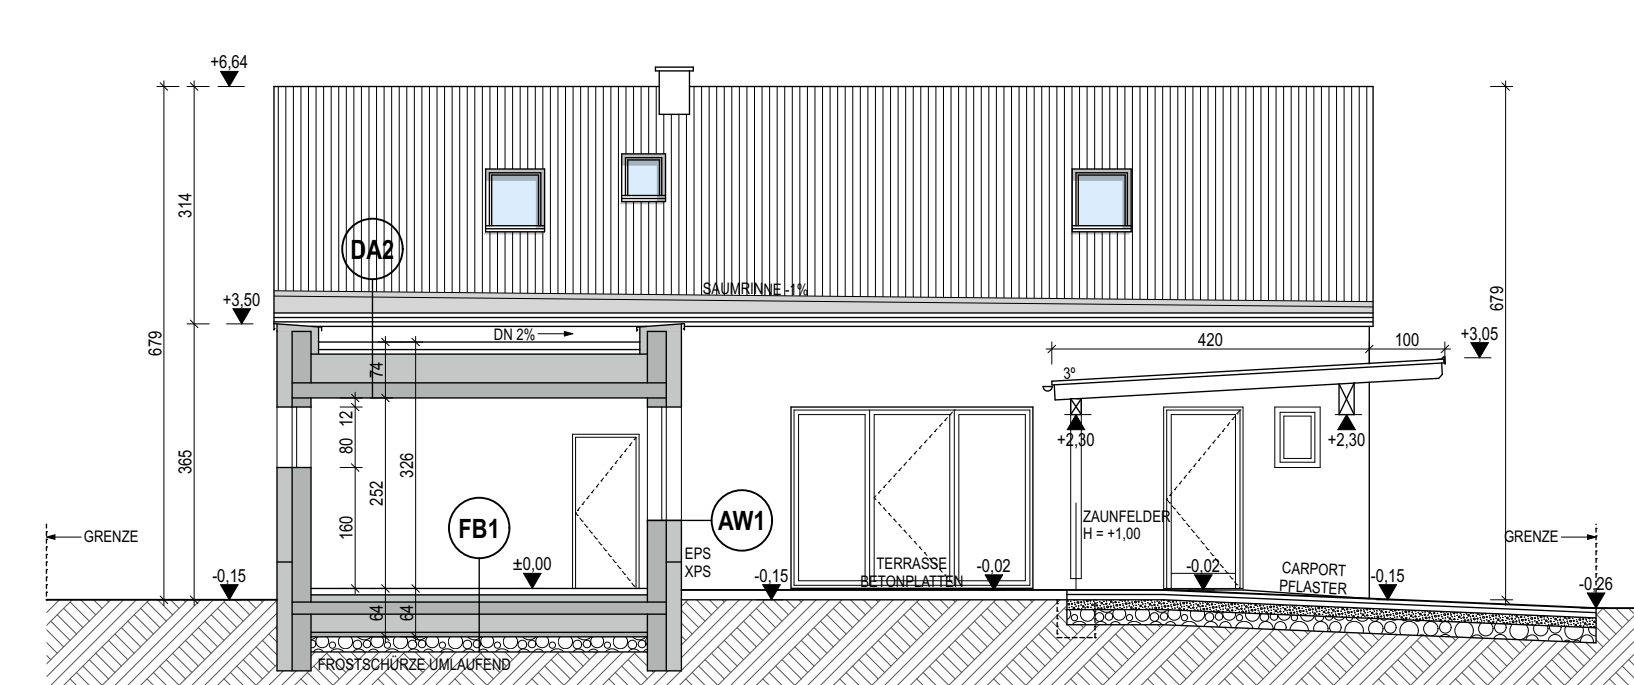

SCHNITT 1-1

LAGEPLAN M 1 : 500 - HAUS 17

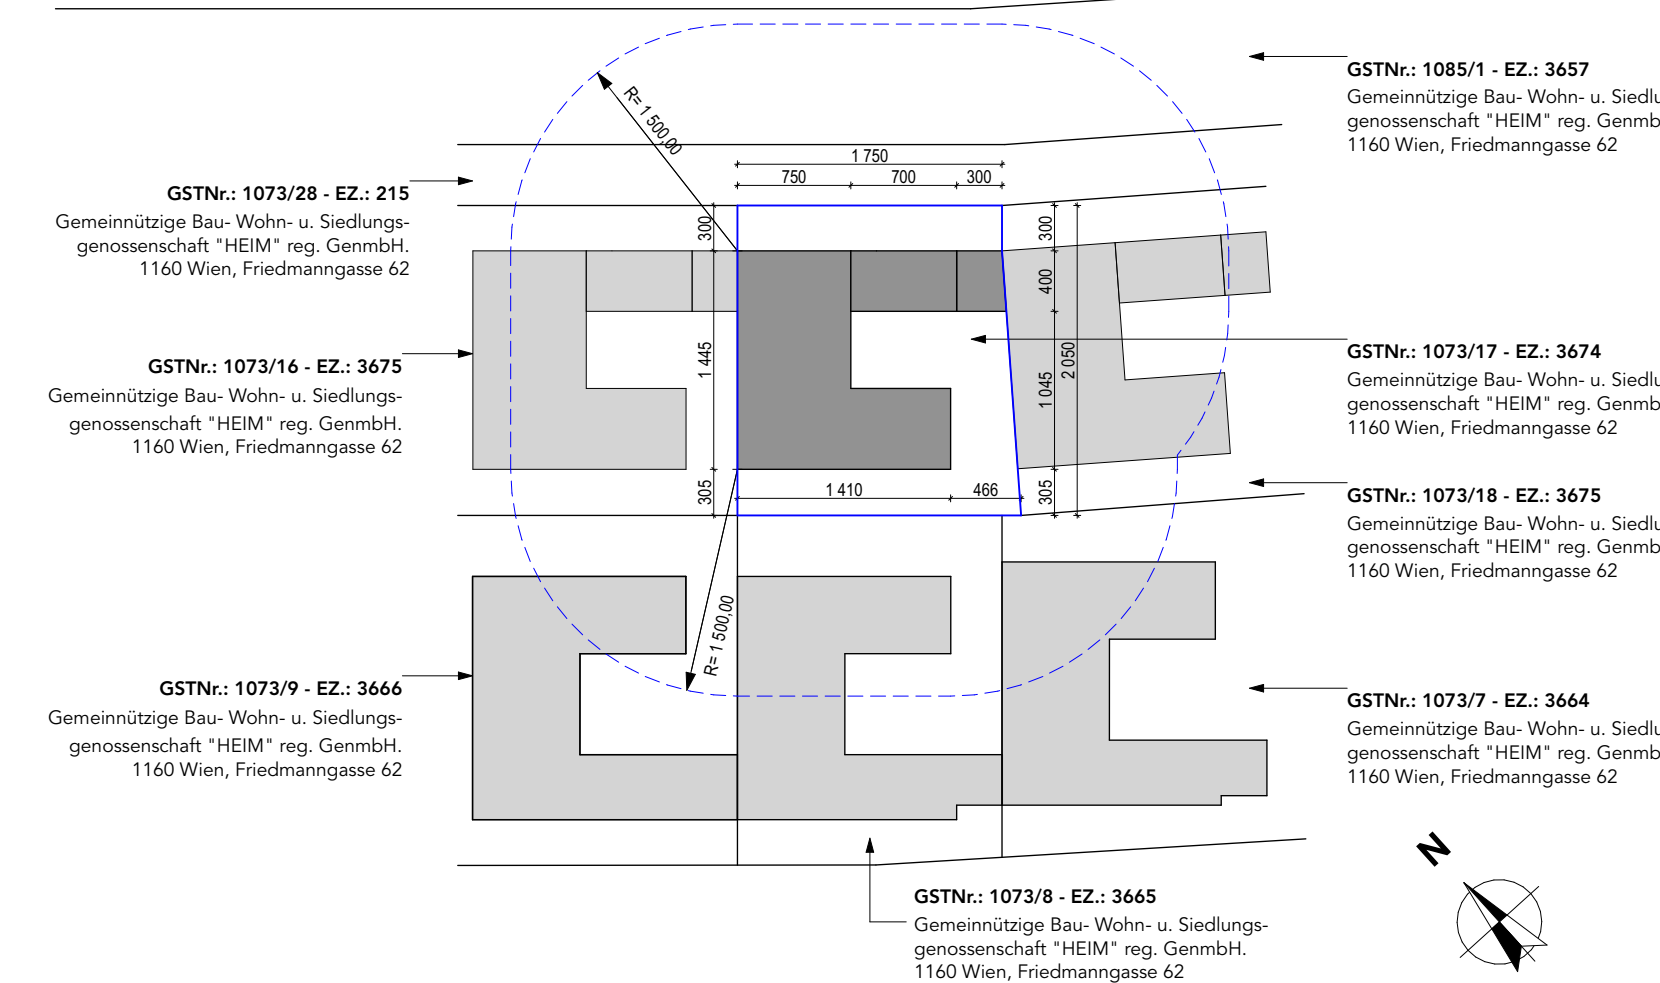

BAUTEILE

AW 1	AW 2	AW 3
AUSSENWAND 0,2 cm SILIKONPUTZ 0,5 cm SPACHTELUNG 20,0 cm EPS-F DÄMMPLATTE 25,0 cm POROTHERM FLANZEGEL 1,5 cm KZM VERPUTZ MPI 25 U = 0,21 W/m²K	AUSSENWAND GERÄTERAUM 2,5 cm KZM VERPUTZ 20,0 cm HOCHLOCHZIEGEL 2,5 cm KZM VERPUTZ	AUSSENWAND GERÄTERAUM 2,0 cm NUT-FEDER SCHALUNG HOLKONSTRUKTION 2,0 cm NUT-FEDER SCHALUNG

DA 1
DACH - DN 37° 1,5 cm DACHZIEGEL ZIEGELATTEN - cm 8,0 cm KONTRELATUNG SCHALUNGSBAHN BAUDER DIFUPLUS 1,5 cm SCHÜLUNG 6,0 cm SPARRN DAZW. DÄMMSTOFF 20,0 cm ALUKONSTR. DAZW. DÄMMSTOFF - cm DAMPFBREMSE BAUDER DB 1,5 cm GKF PLATTEN - EI 60 U = 0,08 W/m²K


DA 2
FLACHDACH - DN 2% 10,0 cm KIESAUFLAGE VLIES - cm 40,0 cm STEINODUR UND PLUS 1,5 cm ABDICHTUNG 3-LAGIG 6,0 cm GEFÄLLEBETON 18,0 cm STAHLBETONDECKE - cm HAFBRÜCKE 1,0 cm DECKENPUTZ U = 0,08 W/m²K

DA 3
CARPORT ÜBERDACHUNG - DN 3° 0,3 cm BITUMENSCHINDELN 2,4 cm SCHALUNG NUT-FEDER UNTERSICHT 16,0 cm SPARRN


IW 1
INNENWAND 1,5 cm INNENPUTZ HOCHLOCHZIEGEL 1,5 cm INNENPUTZ

FB 1
FUSSBODEN ERDBERÜHREND 1,5 cm BELAG 7,0 cm ESTRICH FASERBEWEHRT - cm PÄE-FOLIE 3,0 cm TRITTSCHALLDÄMPL. EPS-T 30/32 5,5 cm NIVEAU AUSGLEICH EPS BETON 1,0 cm ABDICHTUNG 2-LAGIG 16,0 cm UNTERBETON - cm PÄE-FOLIE 34,0 cm XPS DÄMMPLATTE STUFENFALZ 6,0 cm SAUBERKEITSSCHICHT - cm PÄE-FOLIE 20,0 cm ROLLIERUNG U = 0,09 W/m²K

FB 2
ZWISCHENGESCHOSSDECKE 1,0 cm BELAG 7,0 cm ESTRICH - cm PÄE-FOLIE 2,0 cm TRITTSCHALLDÄMPL. EPS T25/20 5,0 cm NIVEAU AUSGLEICH EPS BETON 18,0 cm STAHLBETONDECKE 1,0 cm DECKENPUTZ

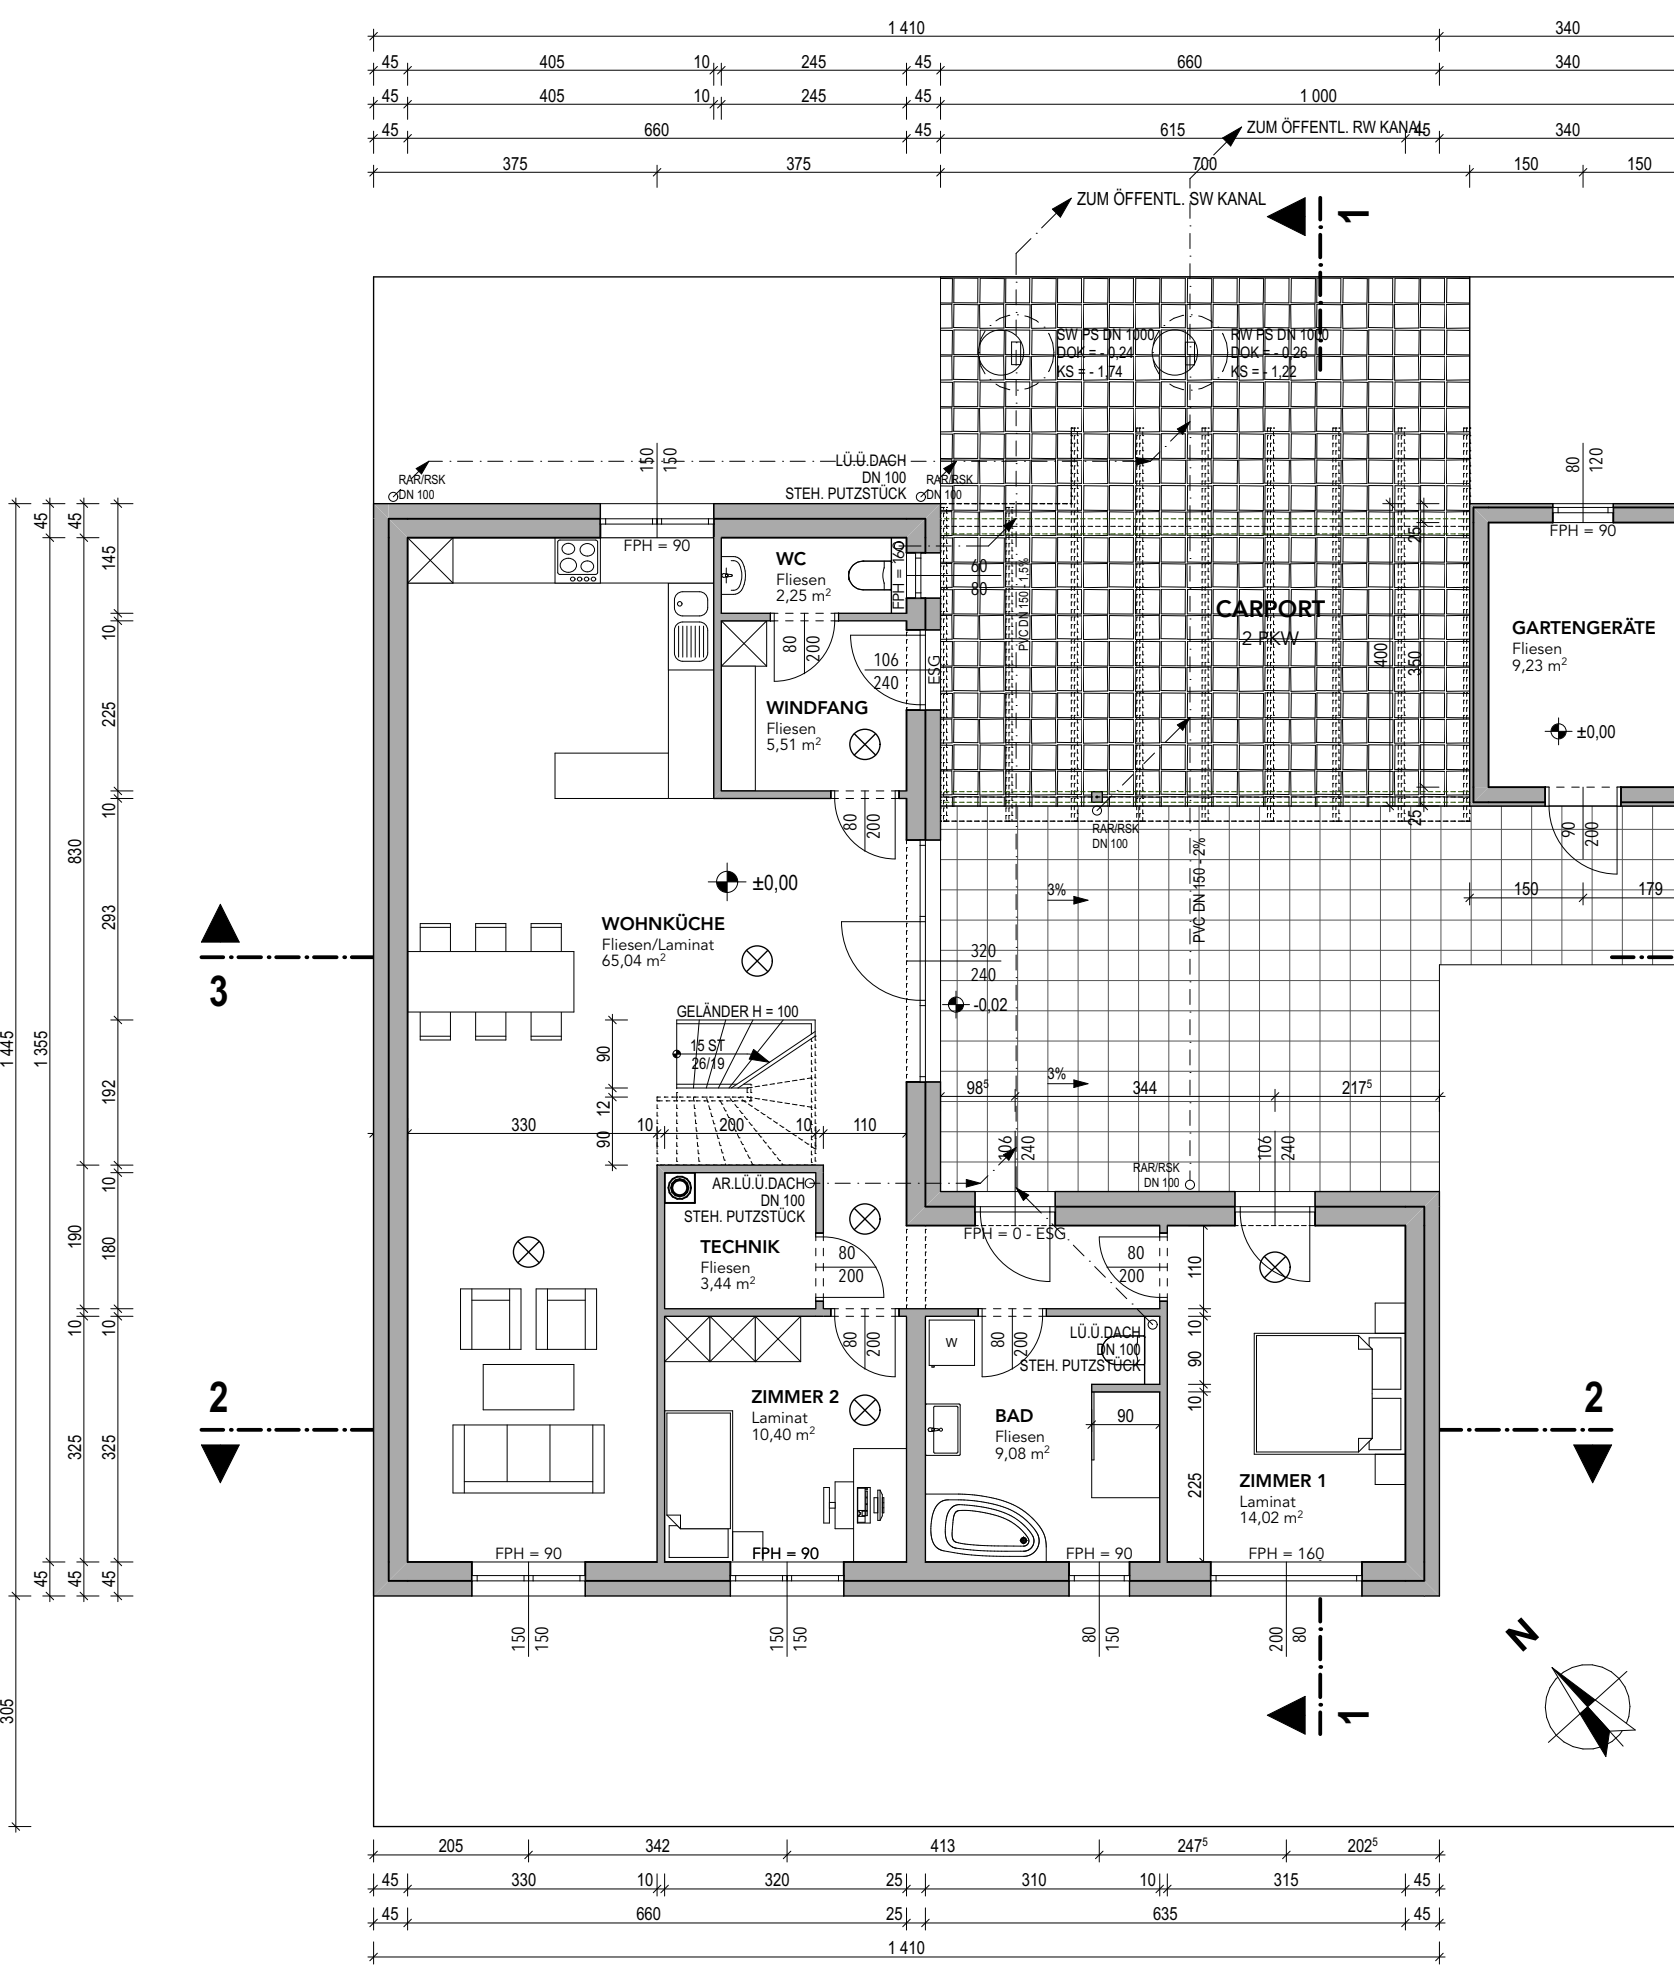

ERDGESCHOSS HAUS 17 - WNFL 111,22 m²

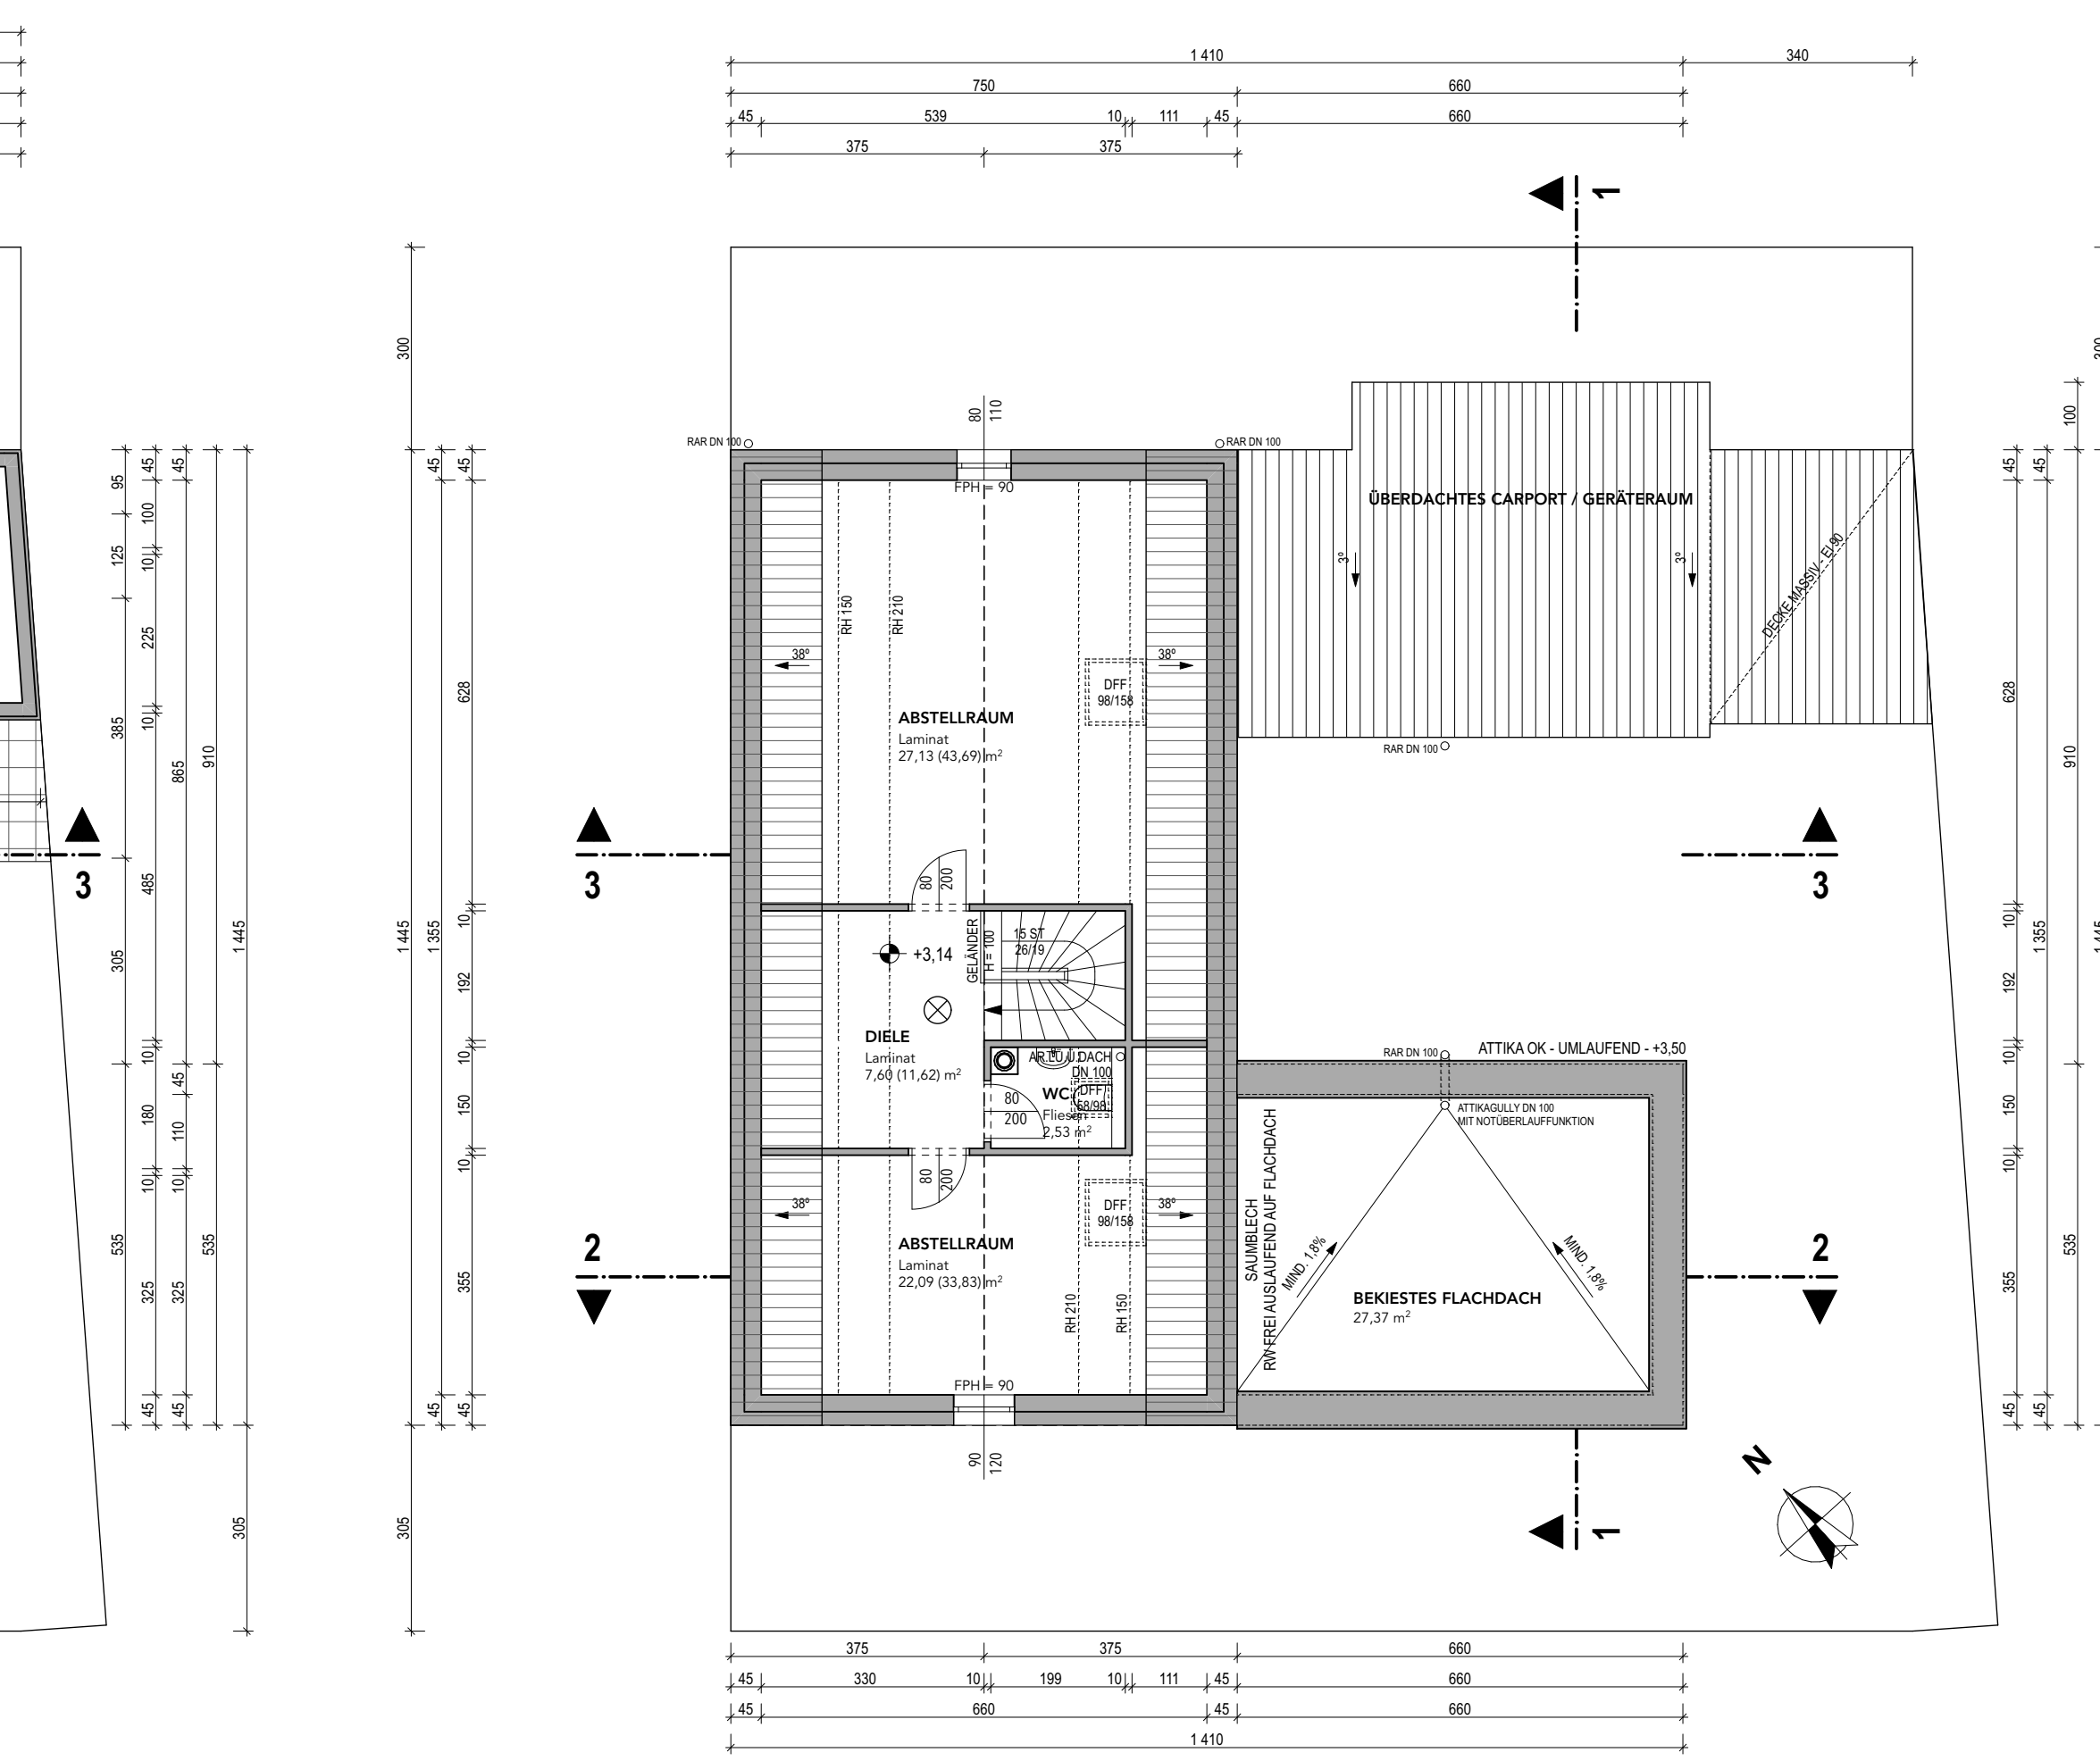


DACHGESCHOSS HAUS 17 - WNFL 52,60 m²

LEGENDE

- BESTAND
- STAHL
- HOLZ

TOPOGRAPHIE

- PARZELLENGRÖSSE 373,00 m²
- WOHNNUTZFLÄCHE 163,88 m²
- BEBAUTE FLÄCHE 156,26 m²
- UMBAUTER RAUM 725,00 m³

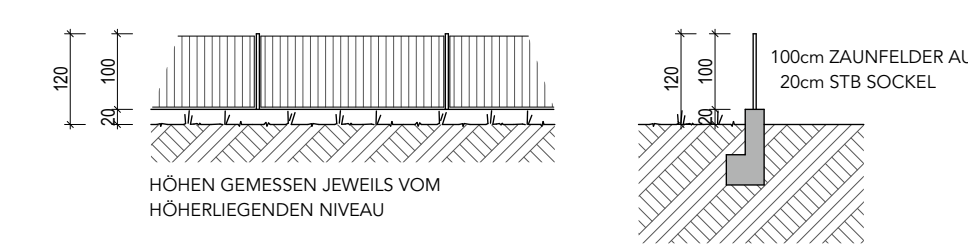

EINFRIEDUNG

<div style="border: 1px solid black; padding: 5px; display: flex; justify-content: space-between;"> ABCDEFGHI </div> <h2 style="text-align: center; margin: 0;">BESTANDSPLAN</h2> <p style="text-align: center; margin: 0;">M 1 : 100 / 500</p>	
<p>PROJEKT</p> <h3 style="margin: 0;">ERRICHTUNG EINES WOHNHAUSES (HAUS 17)</h3> <p style="margin: 0;">UND DER</p> <h3 style="margin: 0;">STRASSESEITIGEN EINFRIEDUNG</h3> <p style="margin: 0;">IN</p> <p style="margin: 0;">7083 PURBACH - UNTERE ZELTERGASSE 22</p> <p style="margin: 0;">KG.: 30017 PURBACH - GST.NR.: 1073/17 - EZ.: 3674</p>	
<p>BAUWERBER UND GRUNDSTÜCKSEIGENTUMER</p> <p style="margin: 0;">Gemeinnützige Bau- Wohn- und Siedlungsgenossenschaft HEIM reg. Gen. m. b. Haftung</p> <p style="margin: 0;">Friedmanngasse 62 1160 Wien</p>	
<p>PLANVERFASSER:</p> <p style="text-align: center;">BAU PLANUNGS GMBH</p> <p style="font-size: 8px; text-align: center;">7910 MATTERSBURG - MICHAEL HOCH STRASSE 33 TEL.: 0 26 26 / 679 18 - office@fundf.at</p>	<p>BAUFÜHRER:</p> <p style="text-align: center;">BAU PLANUNGS GMBH</p> <p style="font-size: 8px; text-align: center;">7910 MATTERSBURG - MICHAEL HOCH STRASSE 33 TEL.: 0 26 26 / 679 18 - office@fundf.at</p>
<p>DER PLANVERFASSER BESTÄTIGT, DASS KEINE BAUPOLIZISTEN INTERESSEN VERLETZT WERDEN</p>	
<p>PLANNUMMER:</p> <p style="font-size: 12px; font-weight: bold; text-align: center;">BE - 1</p> <p style="font-size: 8px; text-align: center;">(HAUS 17) DATUM: 01.12.2022</p>	<p>PLANNUMMER:</p> <p style="font-size: 12px; font-weight: bold; text-align: center;">BE - 1</p> <p style="font-size: 8px; text-align: center;">(HAUS 17) DATUM: 01.12.2022</p>
<p>GRUNDRISS - ANSICHTEN - SCHNITTE M 1 : 100</p> <p>LAGEPLAN M 1 : 500</p>	
<p style="font-size: 12px; font-weight: bold;">BAU PLANUNGS GMBH</p> <p style="font-size: 8px;">7910 MATTERSBURG - MICHAEL HOCH STRASSE 39 TEL.: 0 26 26 / 679 18 - office@fundf.at</p> <p style="font-size: 8px;">© DIESER EINRICHTUNGSPLAN IST GESTIGTES EIGENTUM DES VERFASSERS UND IM SINNE DES URHABERRECHTES GESETZLICH GESCHÜTZT</p>	