

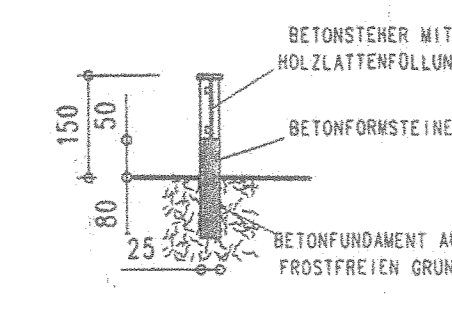


STRASSESEITIGE EINFRIEDUNG


SCHNITT

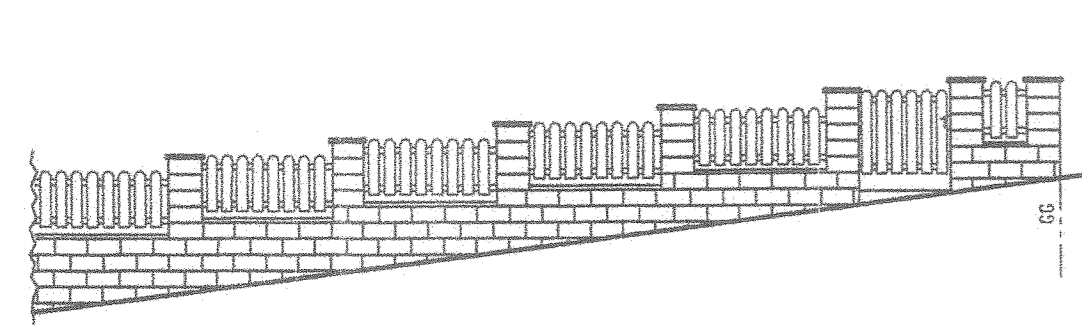


NORDANSICHT

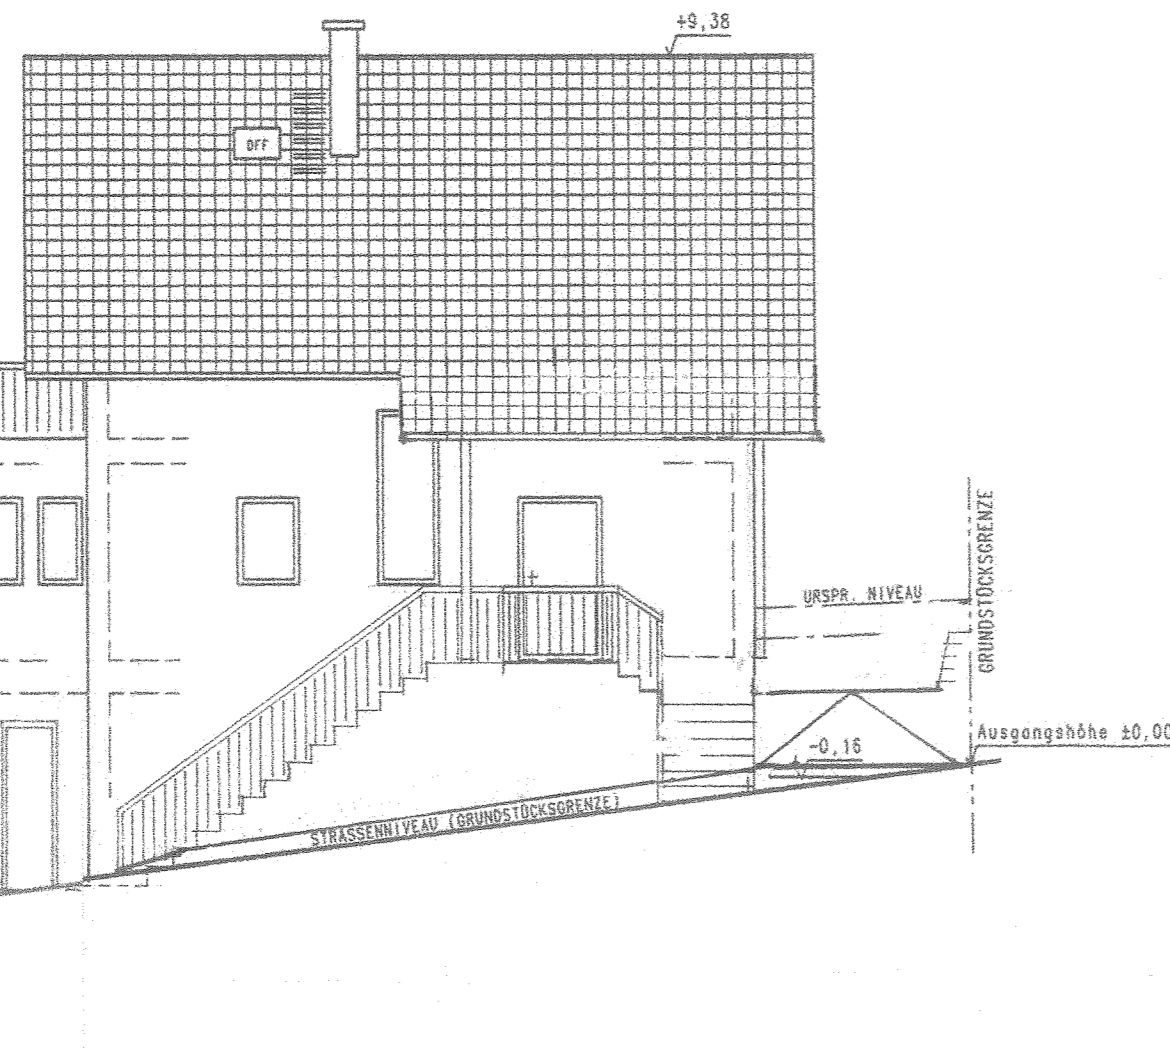


OSTANSICHT

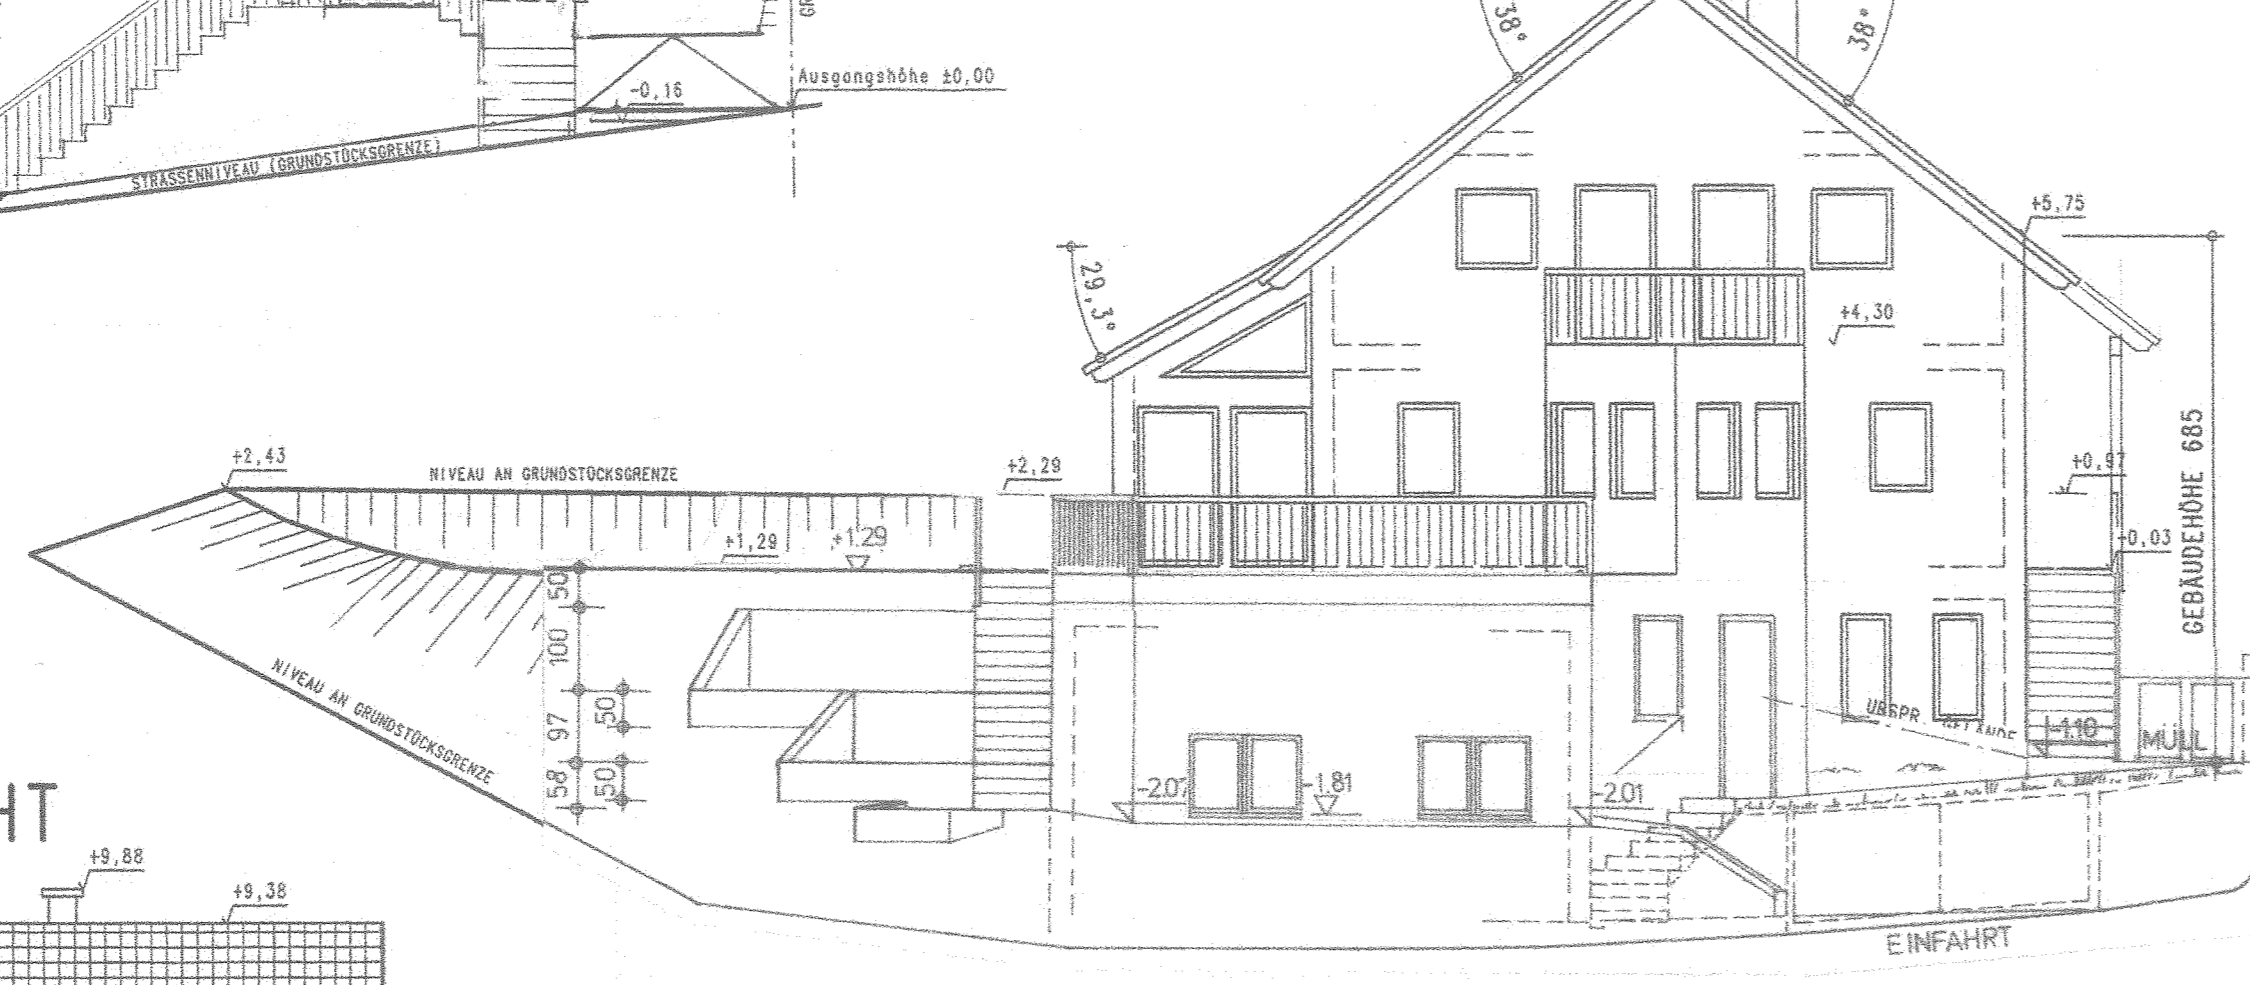


WESTANSICHT

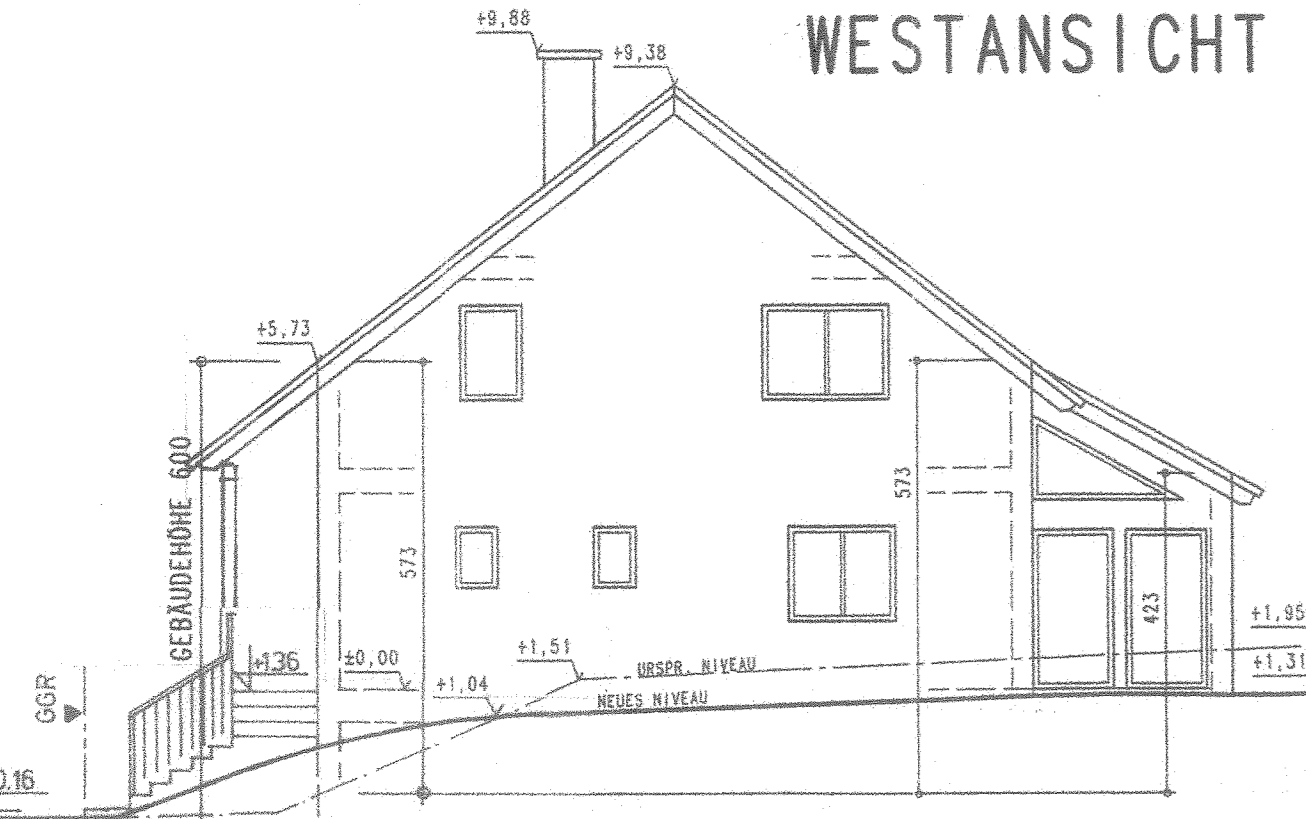


SÜDANSICHT

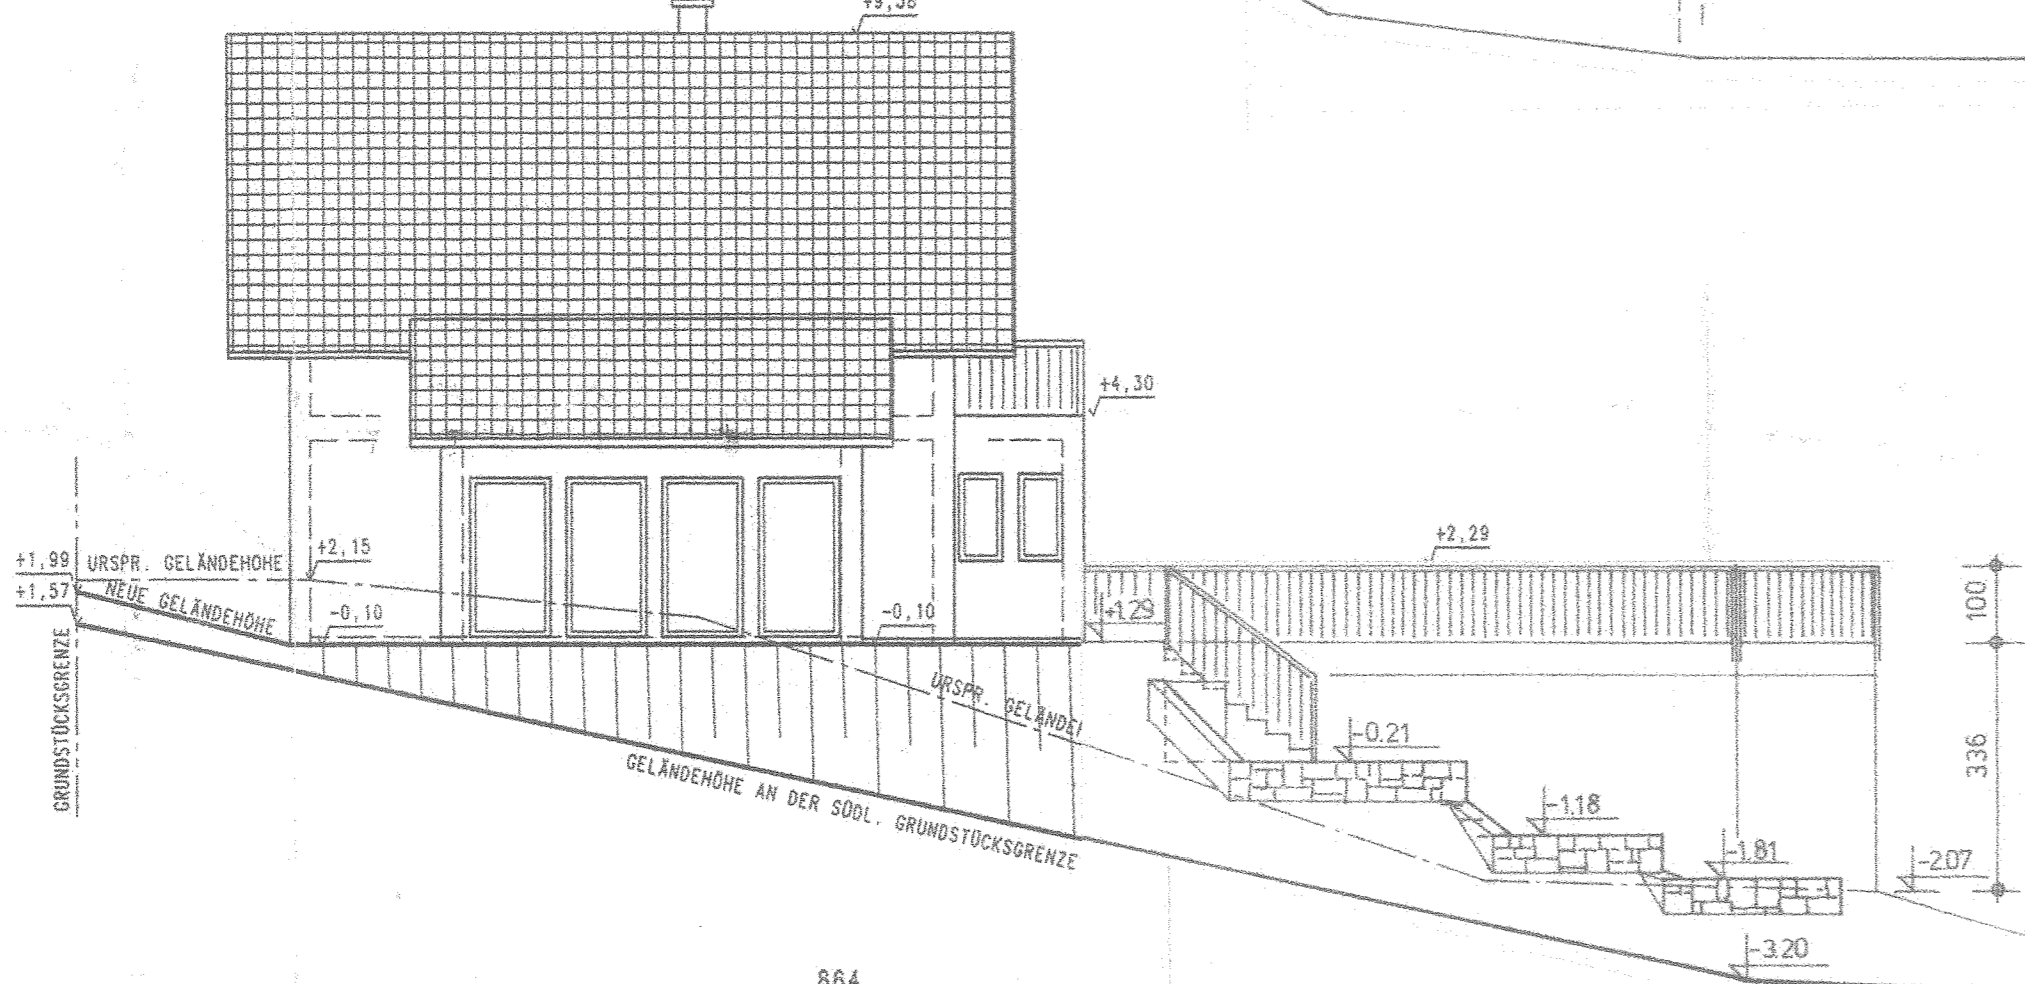

SCHNITT C-D

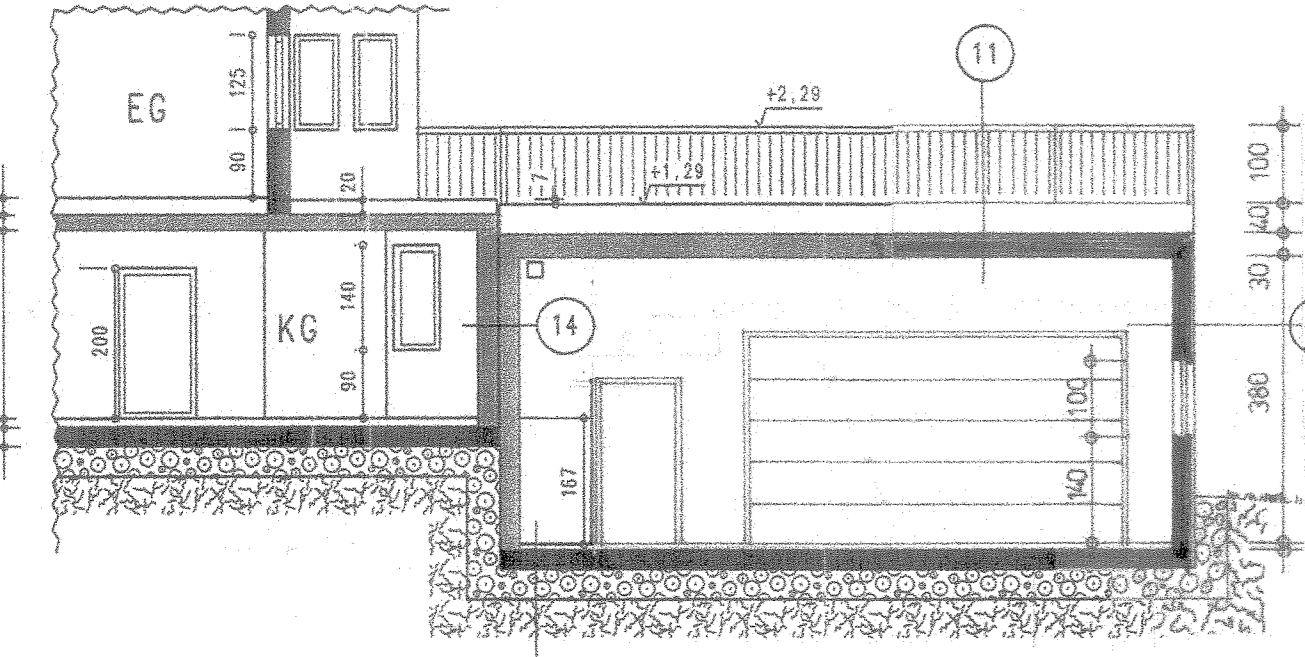

SCHNITT A-B

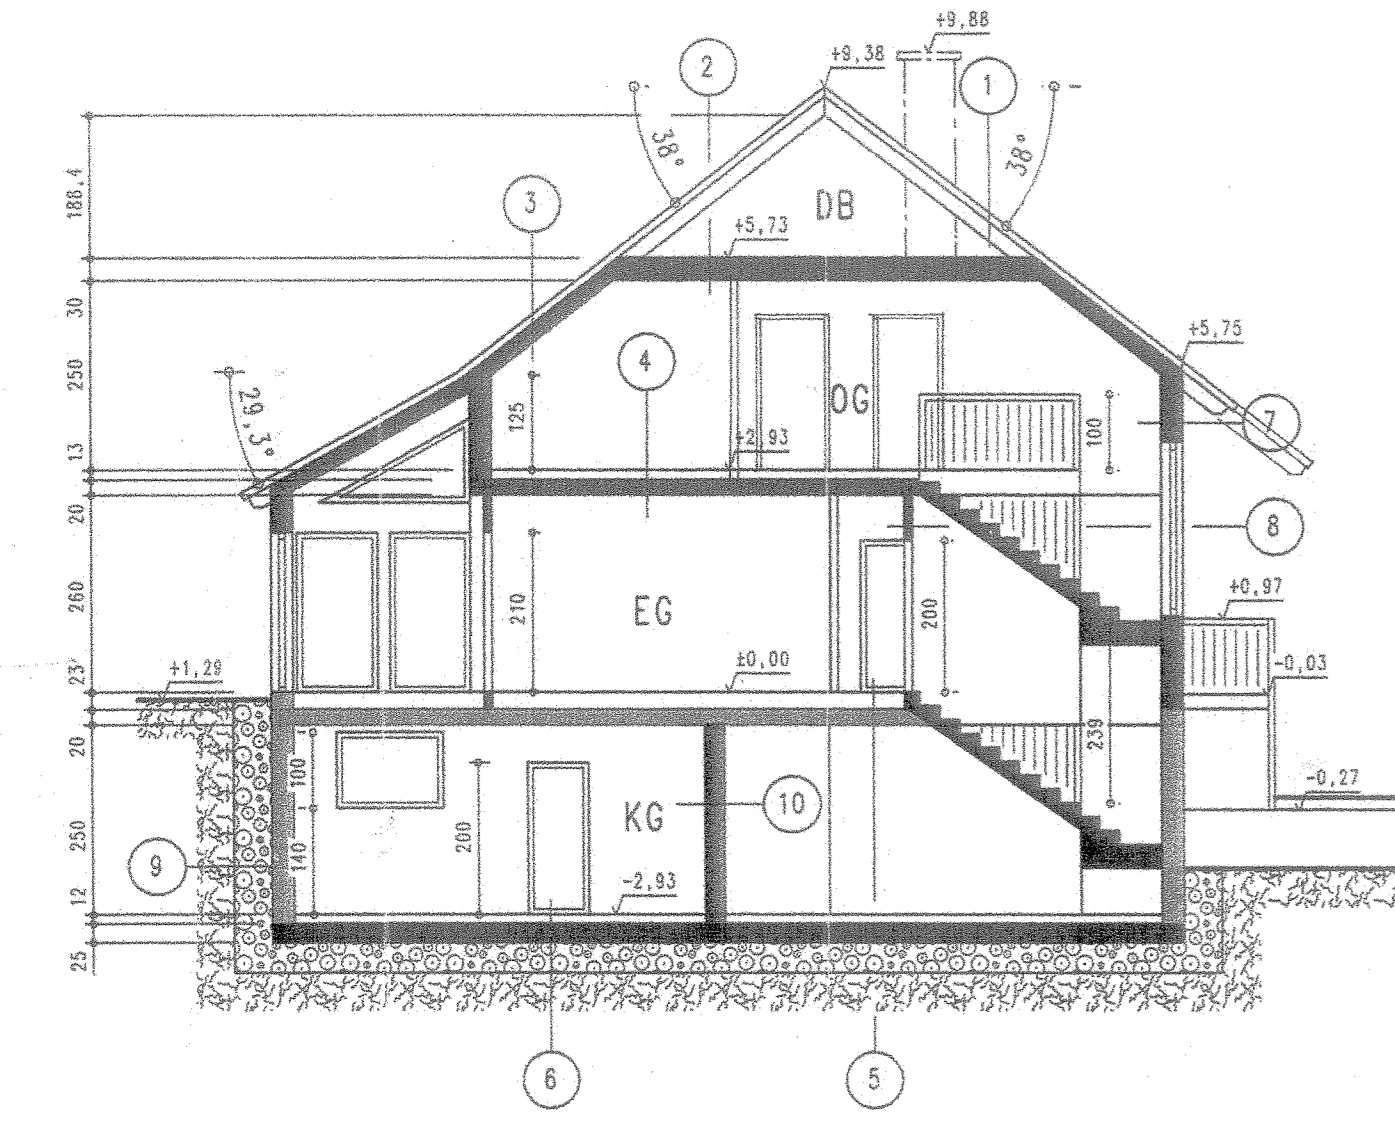


ANREINERVERZEICHNIS

- 204/8 1650 BÖHLER GREDOR
- 204/9 1024 1/2 FÖRDERER ROSINA, 1/2 FÖRDERER WOLFGANG
HAUPTSTRASSE 79/2/5, 2391 KALTENLEUTGEBEN
- 204/10 1066 SCHLETTERRASSE 3/6/6, 1220 WIEN
- 214/11 1066 FREUDENSPRUNG AUGUSTE
SCHLETTERRASSE 3/6/4, 1220 WIEN
- 216/2 1046 SONSTIGE (STRASSE), SONST. (DOLAND), LAND NO, ÖFFENTLICHES GUT,
AMT DER NÖ-LANDESREG., ABT. LANDESSTRASSENBAU
- 204/15 984 SONSTIGE (STRASSE), LAND NO, ÖFFENTLICHES GUT,
AMT DER NÖ-LANDESREG., ABT. LANDESSTRASSENBAU
- 214/2 883 HAAGER IRENE, DIPL. ING.
BRUNNENGASSE 6, 2372
- 203/16 1640 153/588 HORVATH JOSEF, 153/588 HORVATH ROSALIA, 141/588 PANELAK BEATE,
141/588 PANELAK PETER, JAKOB-OECKHL-GASSE, 2391 KALTENLEUTGEBEN
- 204/14 964 SONSTIGE (STRASSE), ÖFFENTLICHES GUT
MARKTGEMEINSCHAFT KALTENLEUTGEBEN, HAUPTSTRASSE 79
- 214/26 1116 1/2 LICHTBLAU ANDREAS, 1/2 LICHTBLAU ALFRED


- 10 KELLER-INNENWÄNDE:
INNENPUTZ
10,0 DOWA-ZWISCHENWAND
BZW. 25-ER HOCHLOCHZIEGEL
INNENPUTZ
- 11 GARAGENDECKE: F90
VEGETATION (GRASEN)
DACHEINDECKUNG
FILTIER- UND HURUSCHICHT
WURZEL- UND DRAINICHTUNG
TRENNICHTUNG, DACHDICHTUNG
3,0 MINERALFASERDÄMMUNG
8,0 WÄRMEDÄMMUNG XPS
DAMPFSPERRE
30,0 FT-DECKE LT. STATIK
- 12 FUSSENDECKEN GARAGE:
6,0 ÖLDICHTER GEFÄLLESTRICH
FOLIE
FEUCHTIGKEITISOLIERUNG
25 B300 WU DICHTBETONPLATTE
40 ROLLIERUNG
- 13 GARAGEN-AUSSENWÄNDE: F90
2,0 INNENPUTZ
25,0 B 30 WU DICHTBETON
FEUCHTIGKEITISOLIERUNG
WÄRMEDÄMMUNG XPS
SCHUTZFOLIE, ROLLIERUNG OD.
KLEBESPACHTEL, STRUKTURPUTZ
- 14 GARAGEN-KELLERWÄNDE: F90
2,0 INNENPUTZ
25,0 B 30 WU DICHTBETON
3,0 TRITTSCHALLDÄMMUNG
25,0 B 30 WU DICHTBETON

GRUNDSTÜCKSFÄCHE: 619,00 m²
 VERB. FLÄCHE WOHNHAUS: 98,45 m²
 VERB. FLÄCHE GARAGE: 62,83 m²
 VERBAUTE FLÄCHE-GESAMT: 161,28 m²
 WOHNUTZFLÄCHE: 130,99 m²
 BEBAUUNGSDICHTHEIT: 26,05 %


ERDGESCHOSS

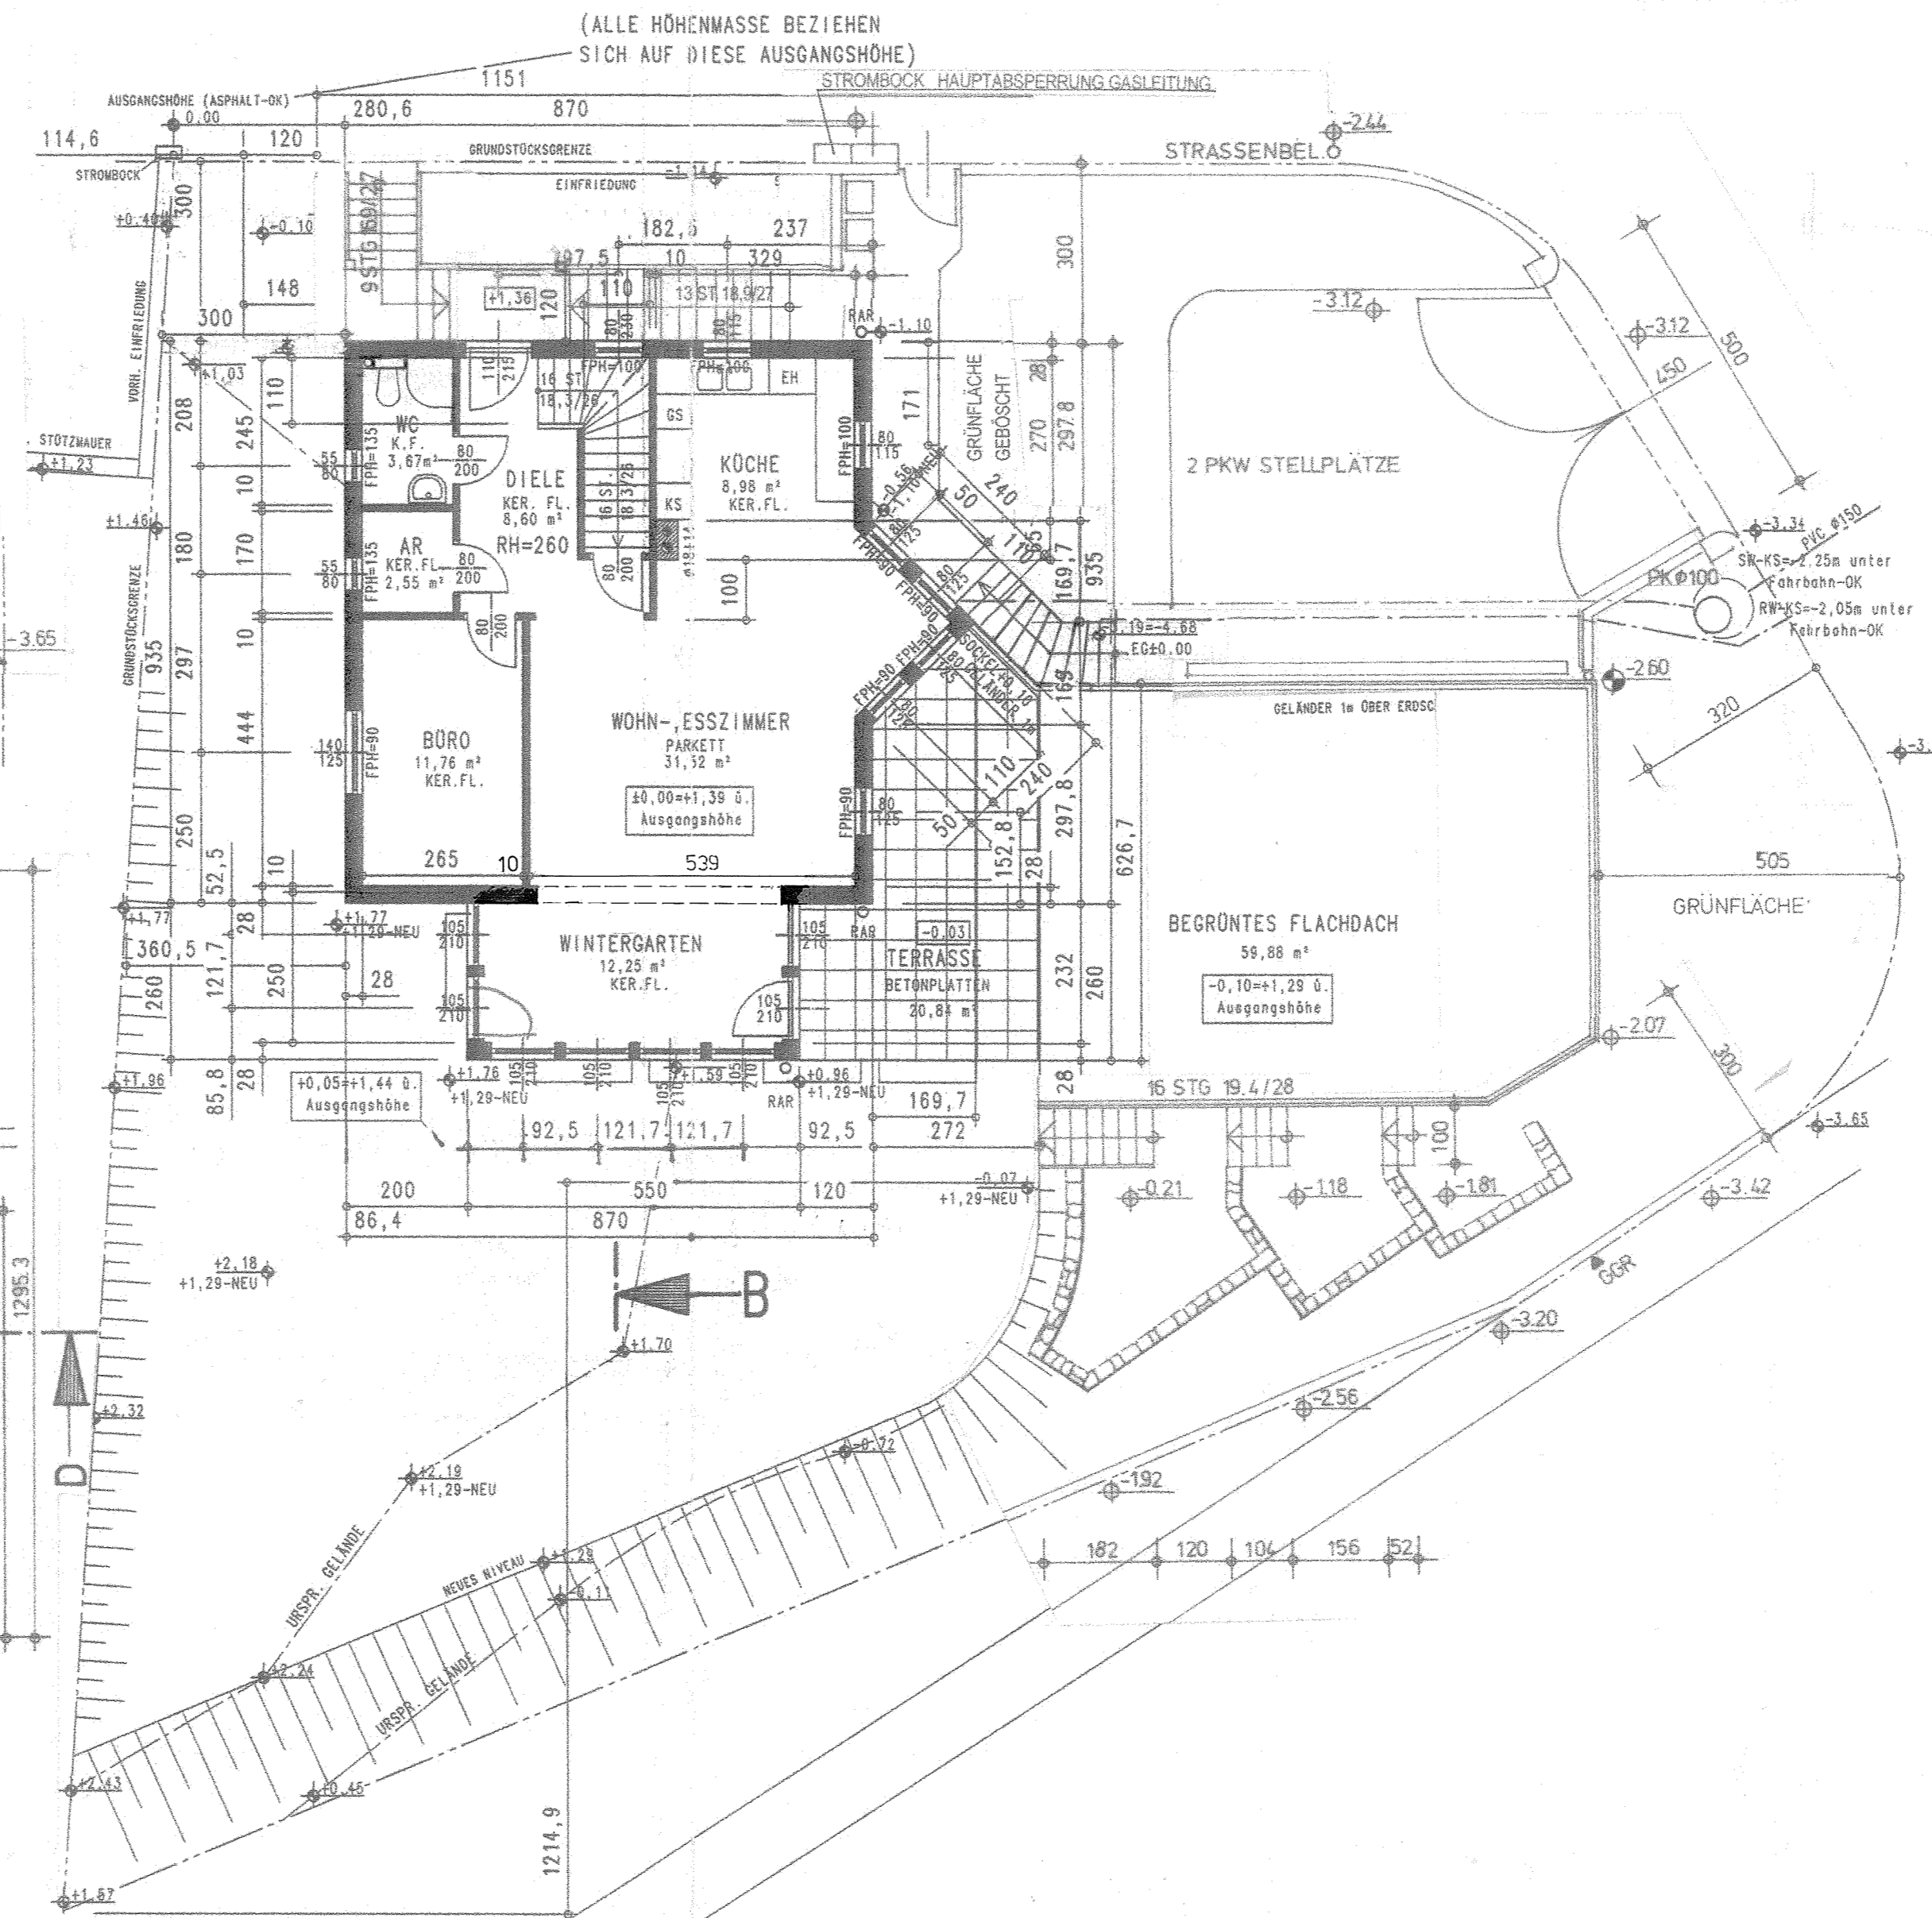



KELLER

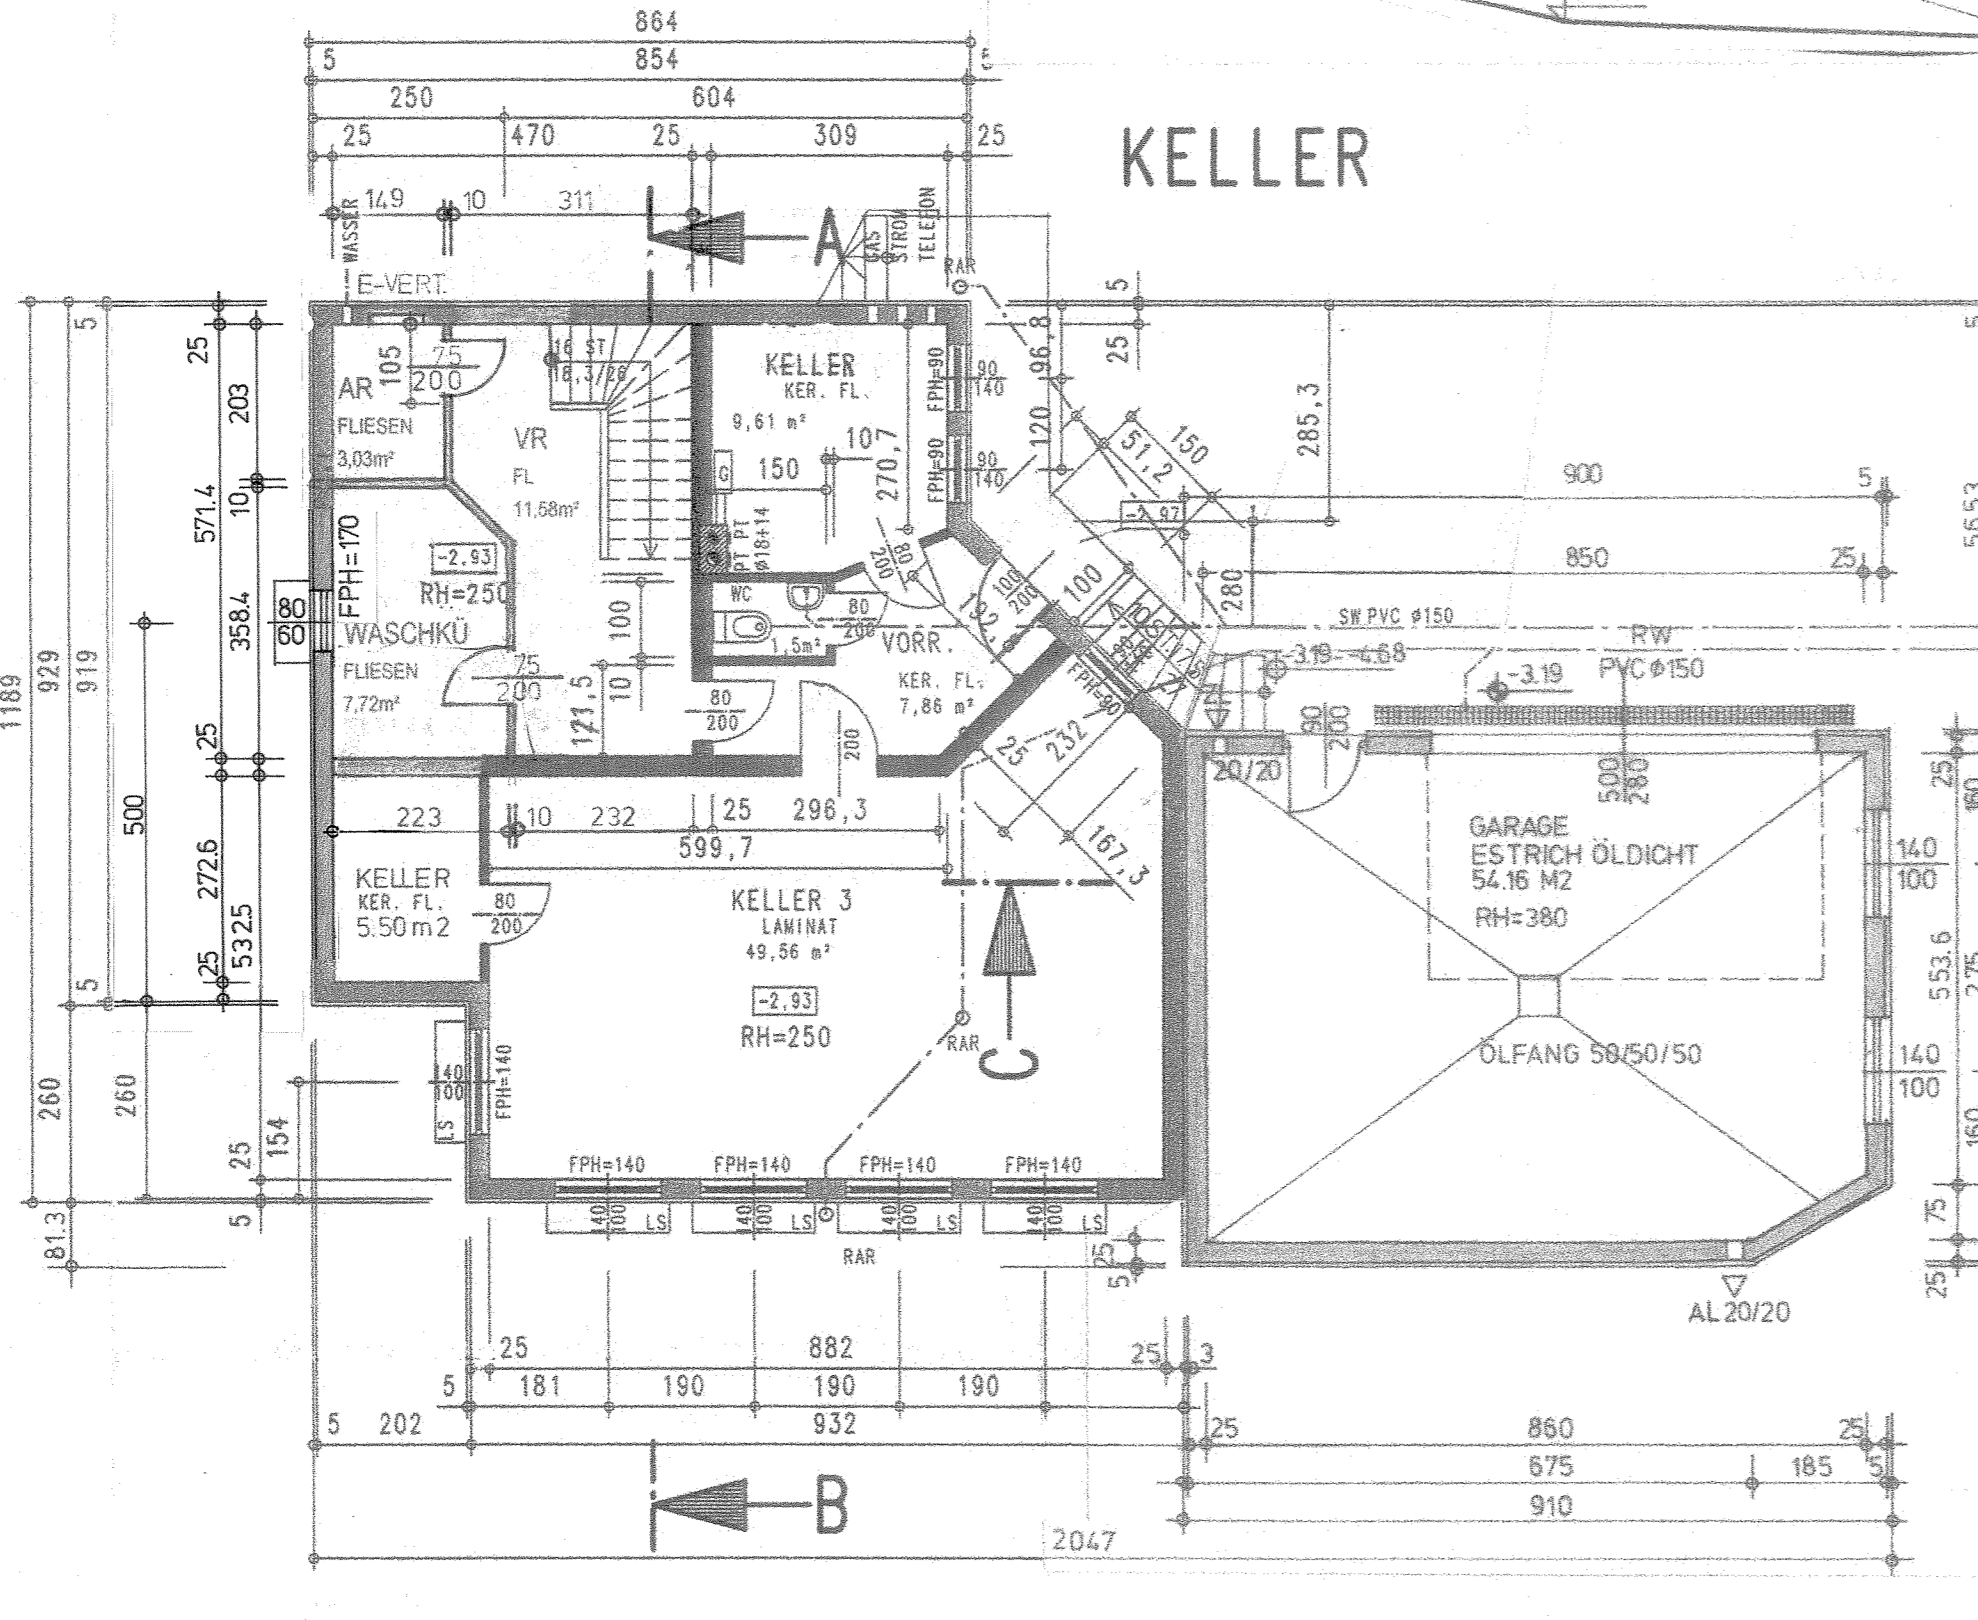

OBERGEHOSS

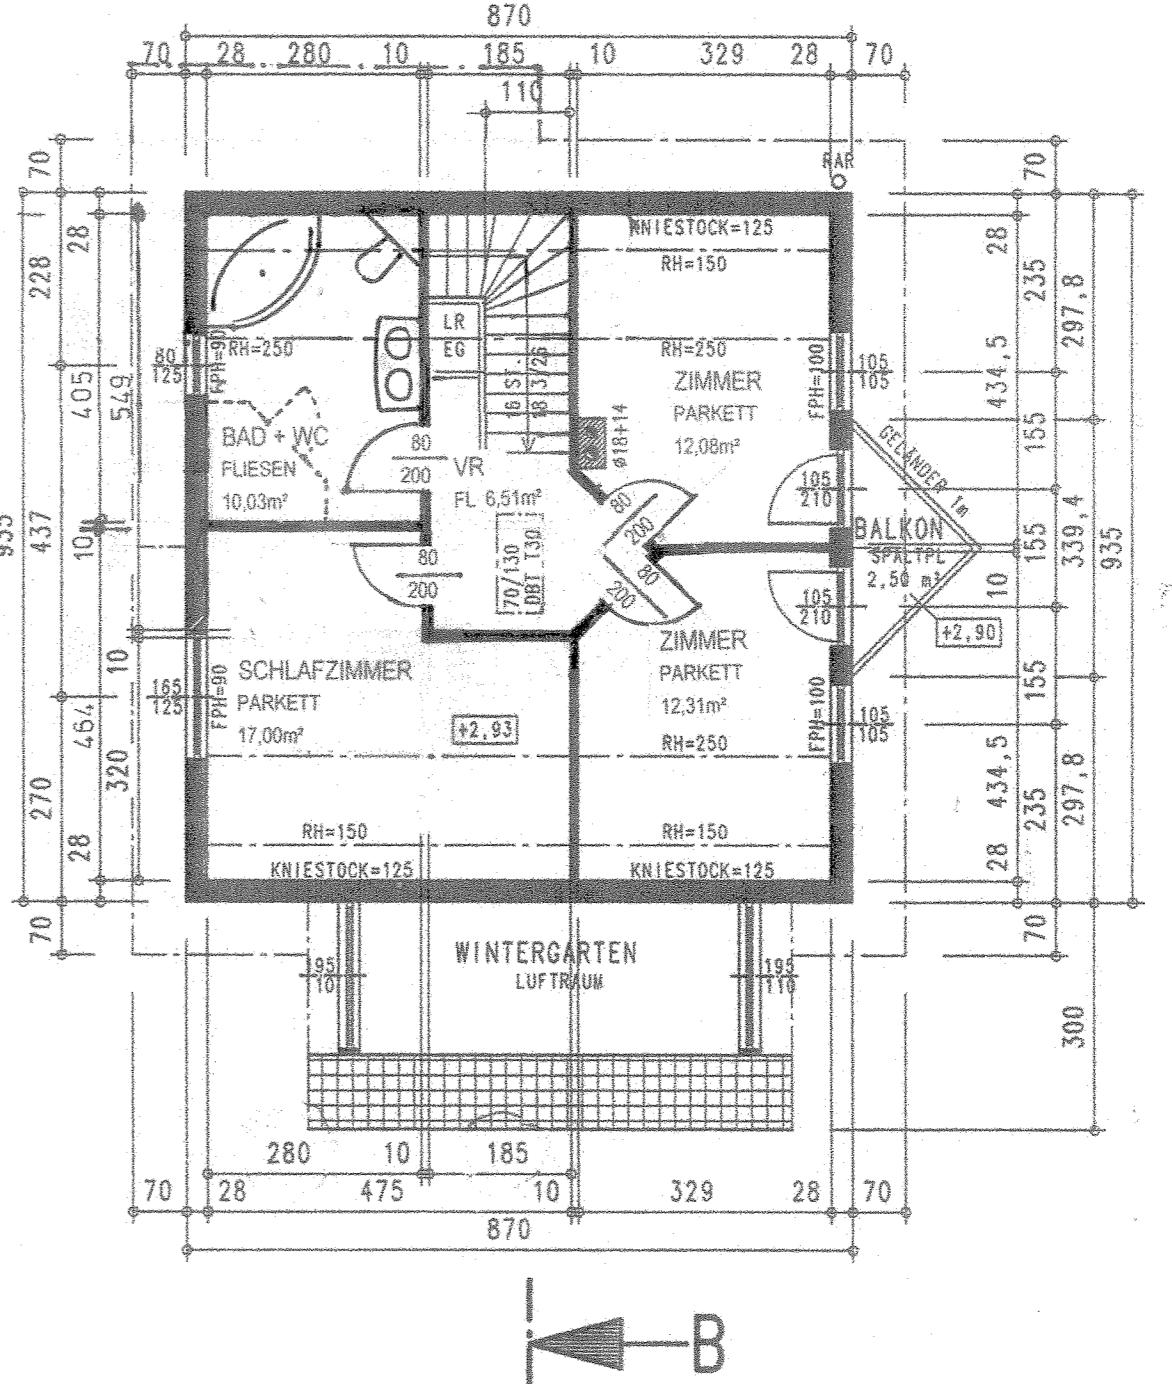

LAGEPLAN M 1:500

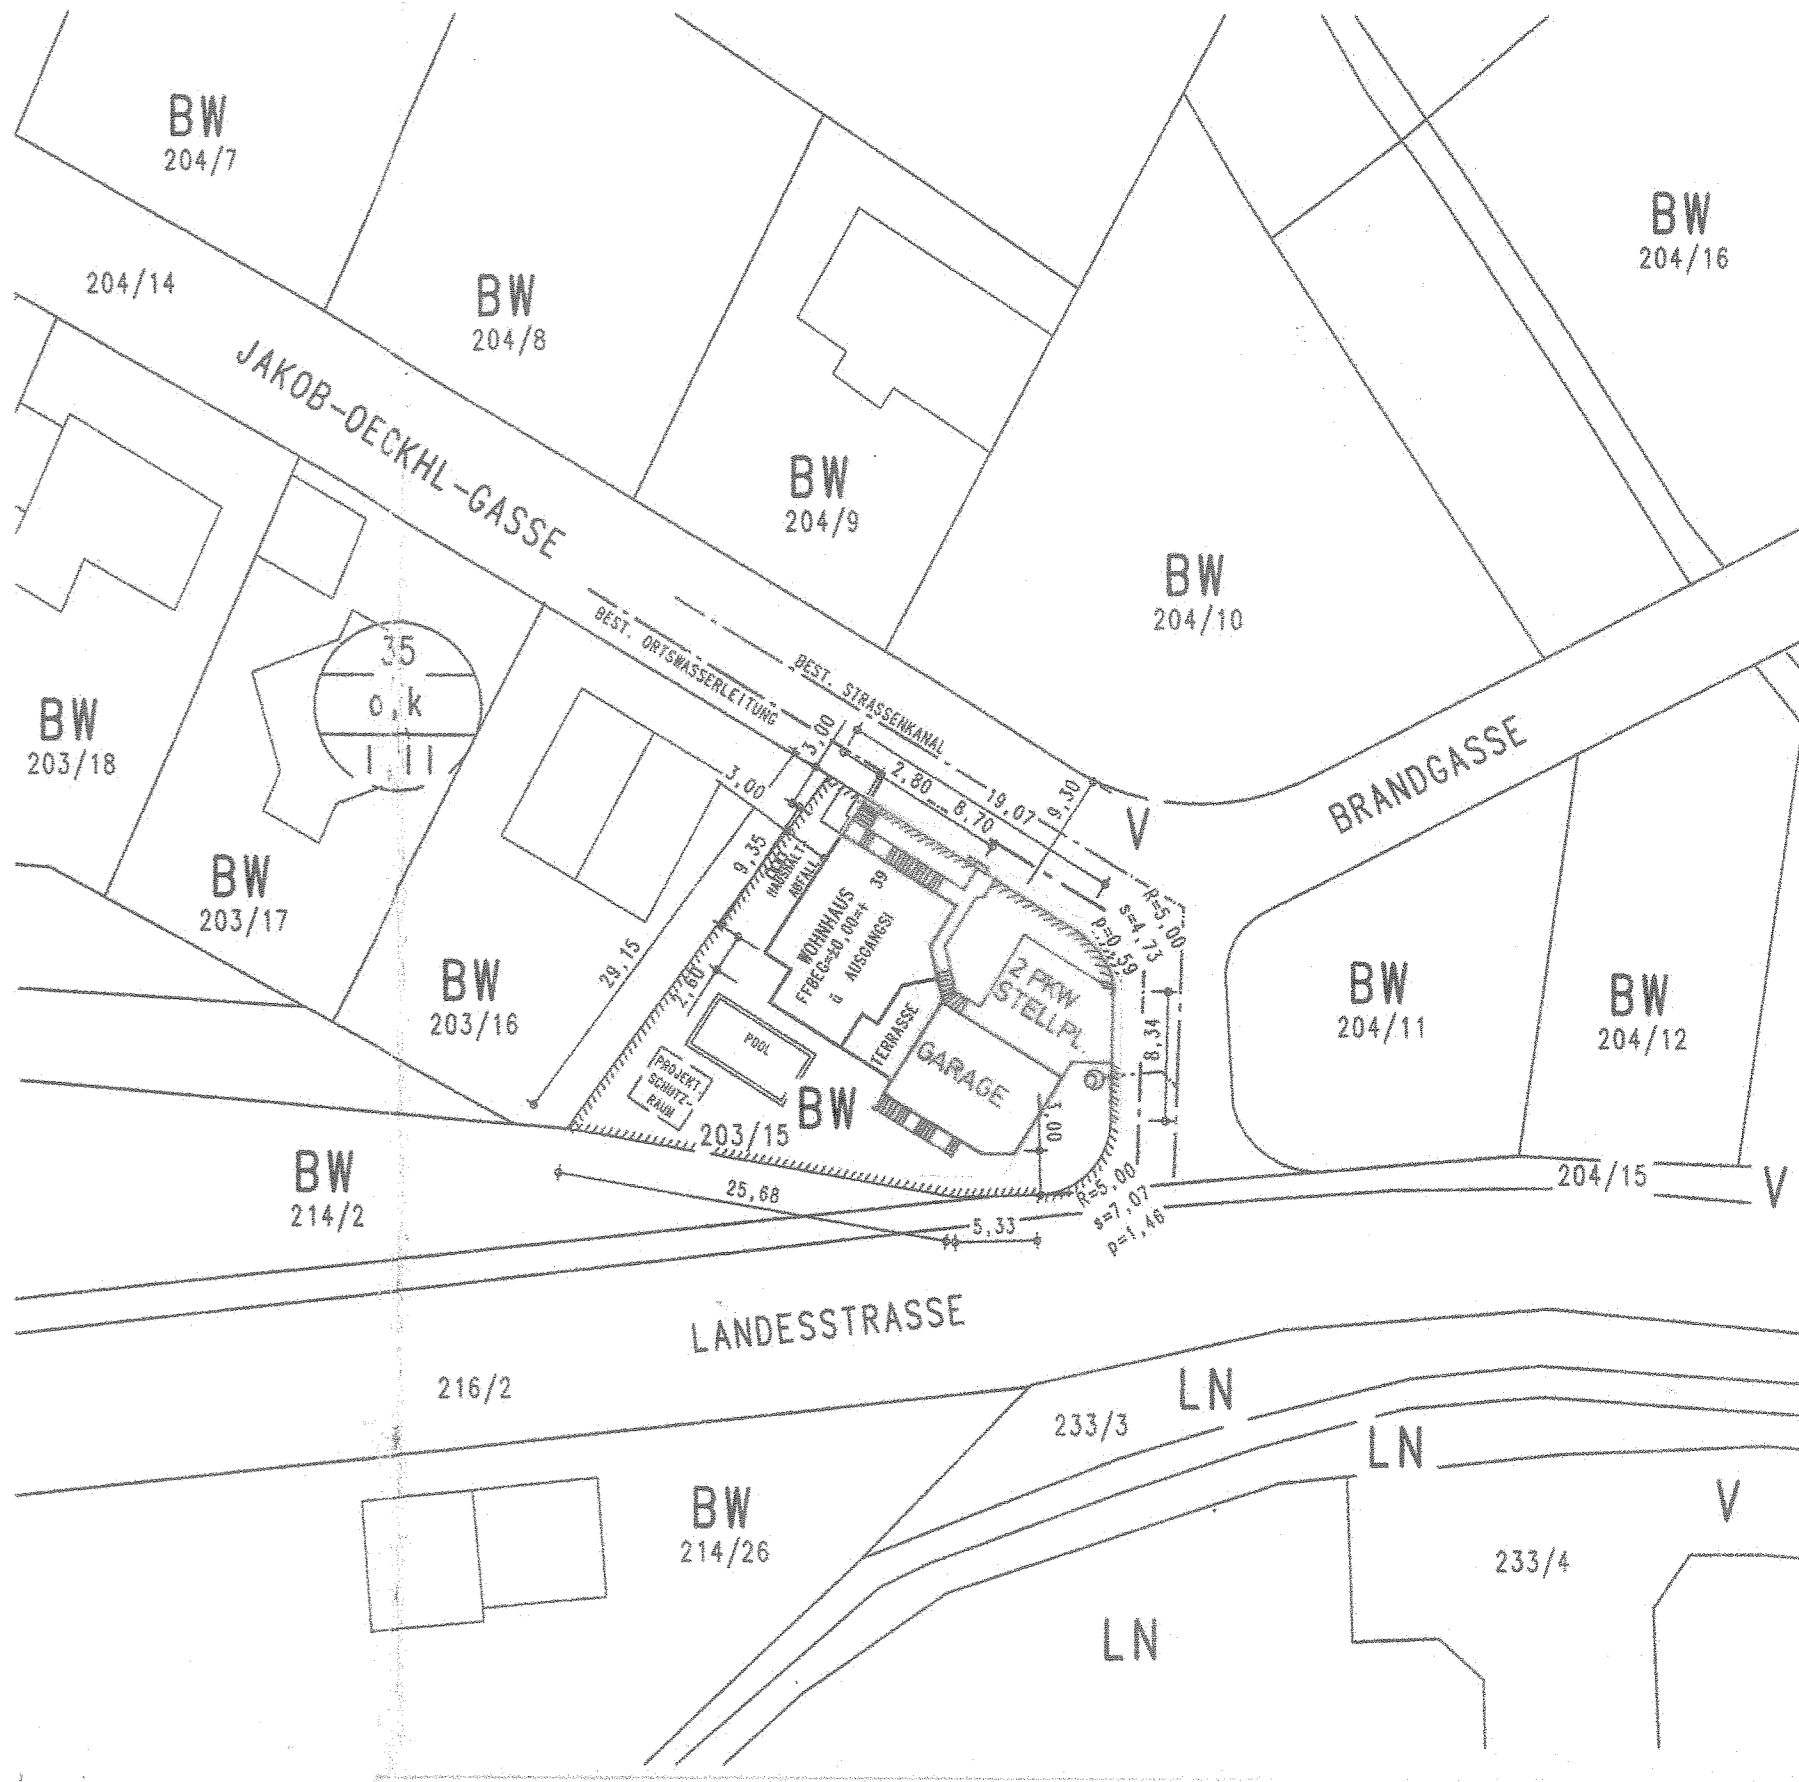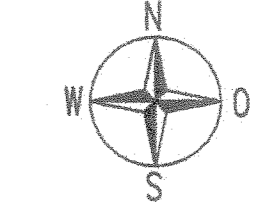

BESTANDSPLAN 1 : 100

BAUVORHABEN: EINFAMILIENHAUS MIT GARAGE U: EINFRIEDUNG
 JAKOB-OECKHL-GASSE 1
 2391 KALTENLEUTGEBEN
 GST 203/15 EZ 1616 KG KALTENLEUTGEBEN

PARIE	A	B	C	D	E	F	G	H
-------	---	---	---	---	---	---	---	---

GRUNDSTÜCKSEIGENTÜMER UND BAUWERBER:
 INGRID SEEBACHER
 JAKOB-OECKHL-GASSE 1
 2391 KALTENLEUTGEBEN

PLANVERFASSER:

BAUBEHÖRDE:

GRUNDRISSSE, SCHNITTE, ANSICHTEN 1 : 100, LAGEPLAN 1 : 500
 DATUM: DEZEMBER 2013